



平成二十七年三月

作業機関 福岡都市技術株式会社 大分事務所

別添資料4 22街区 参考測量図

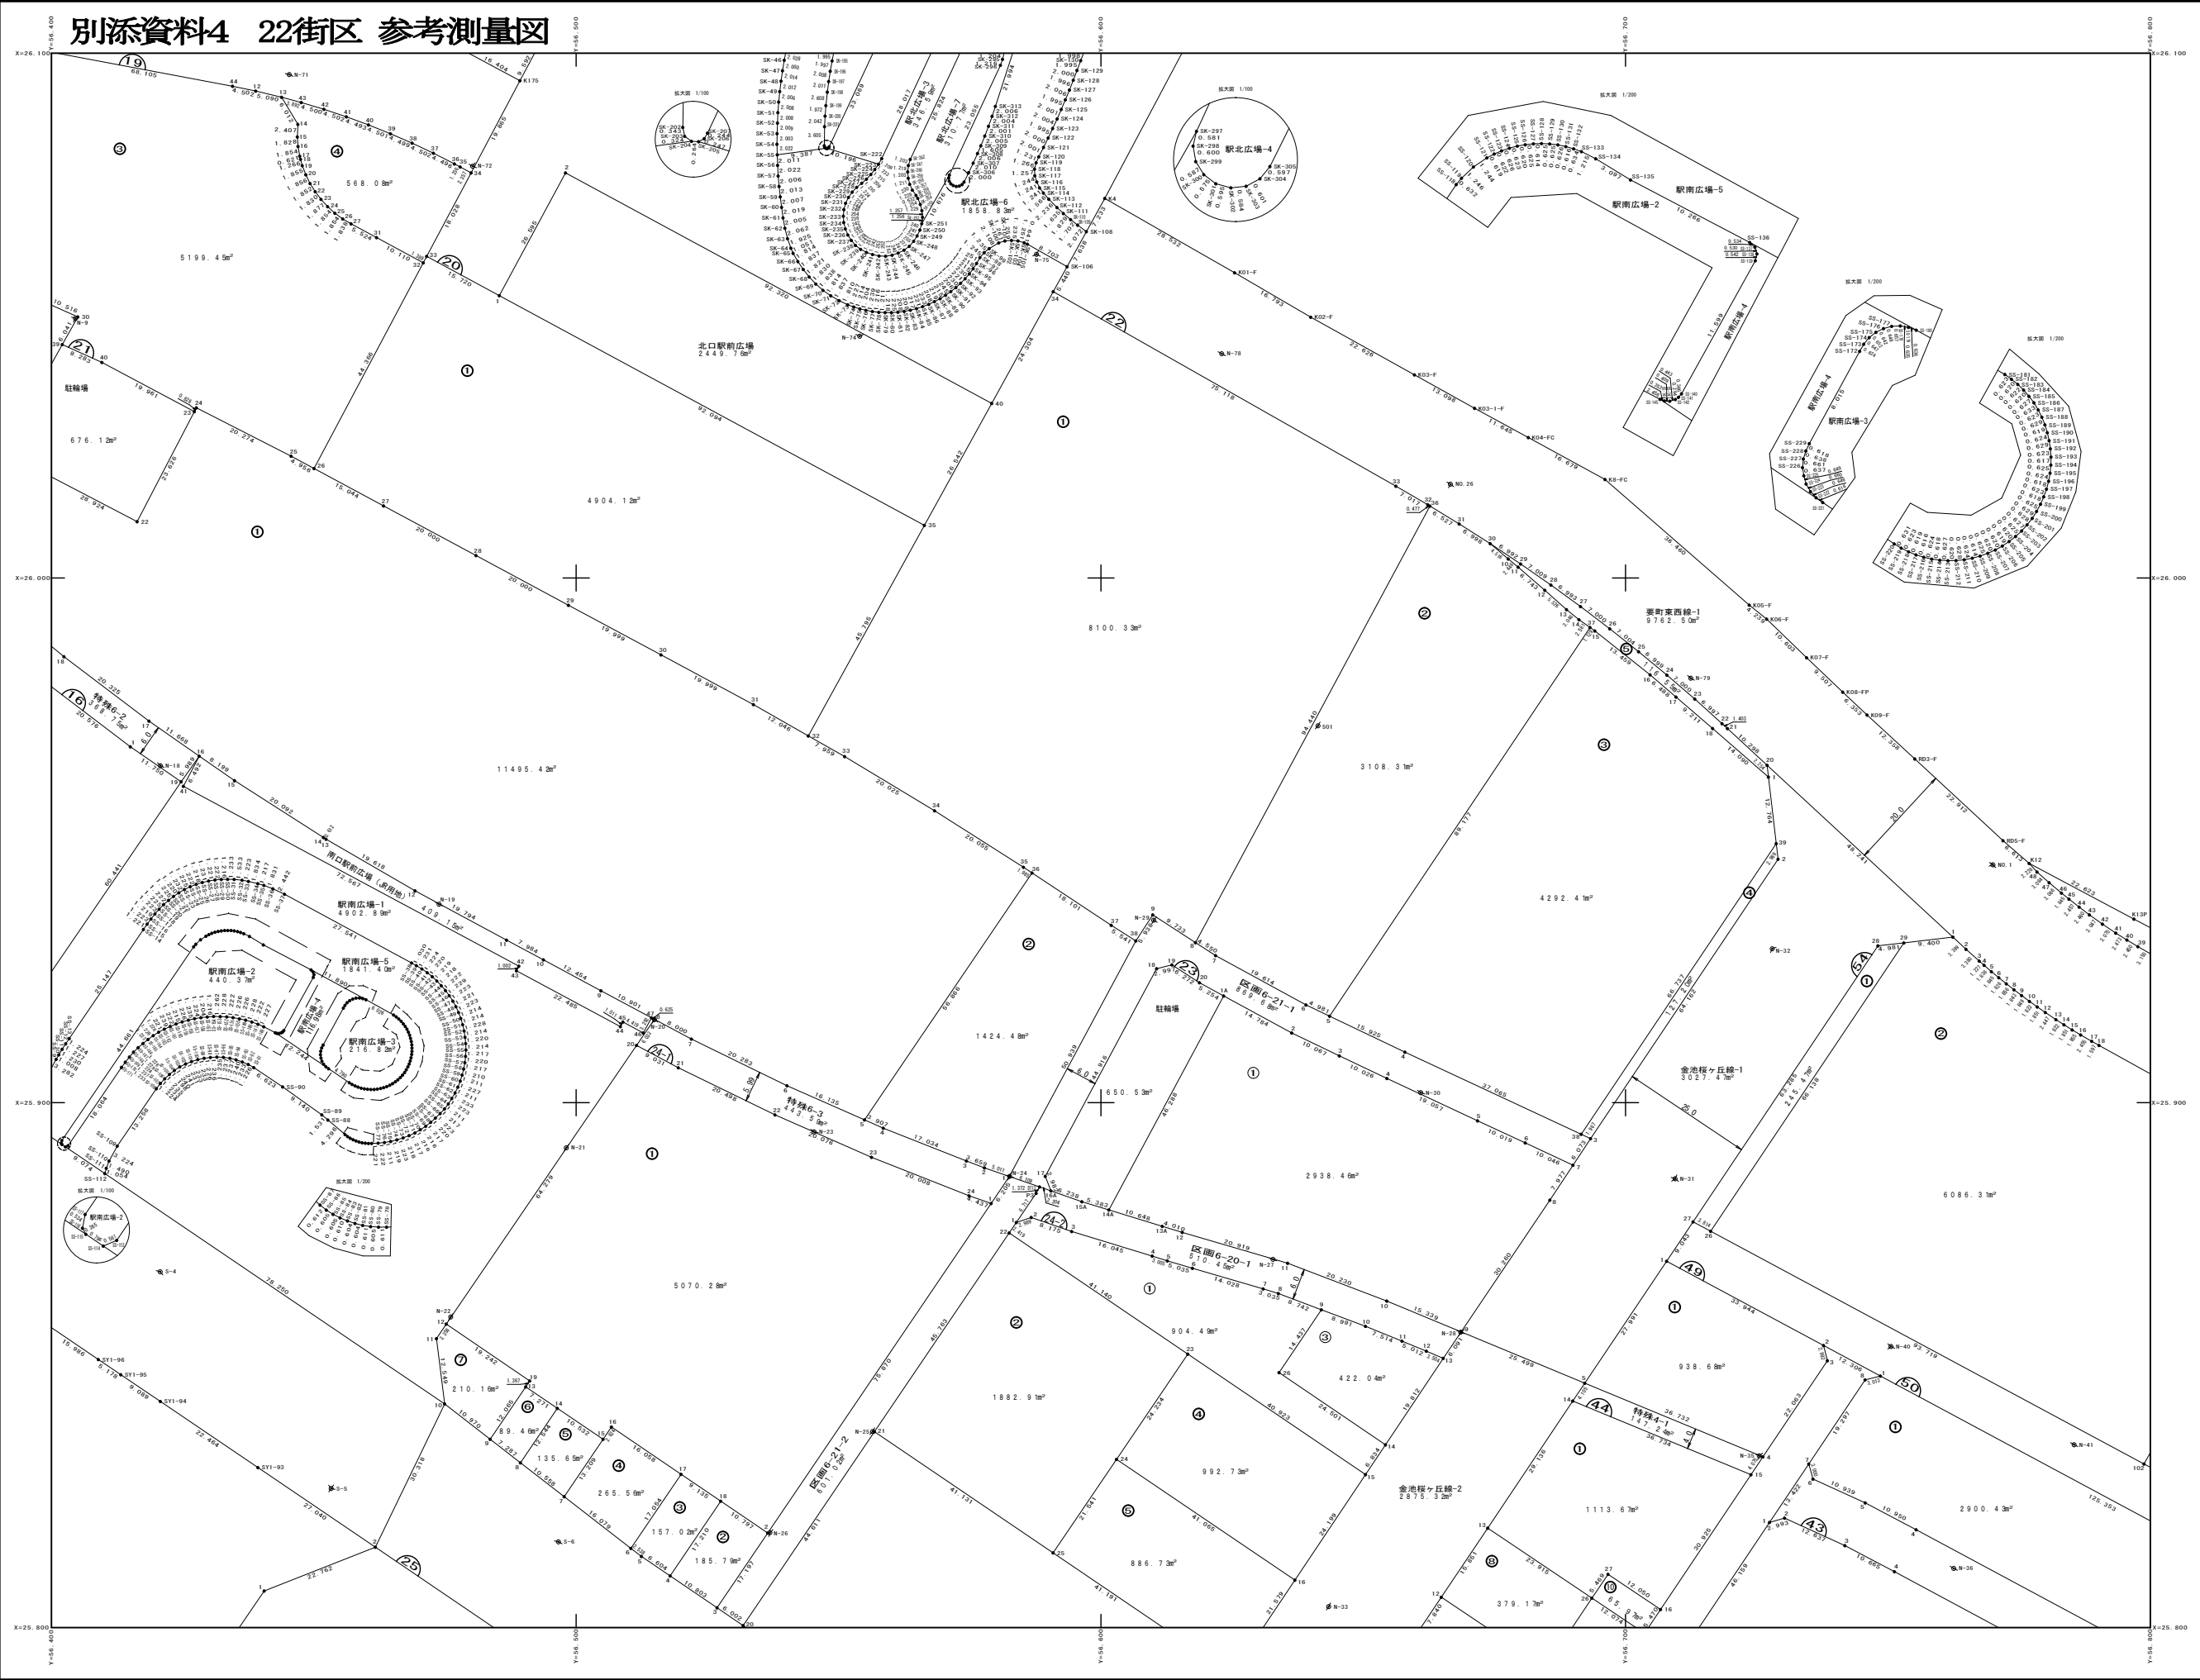

図面番号4

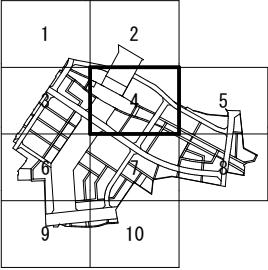

計画機関 大分市

「この測量成果は、国土地理院長の承認を得て同院所管の測量成果を使用して得たものである (承認番号) 平24 九公 第14号」(024 3級・4級)

「この測量成果は、国土地理院長の助言を受けて得たものである (助言番号) 平24 九公 第35号」(024 1工区出来形)

「この測量成果は、国土地理院長の承認を得て同院所管の測量成果を使用して得たものである (承認番号) 平25 九公 第61号」(025 3級・4級 2工区4工区出来形)

「この測量成果は、国土地理院長の助言を受けて得たものである (助言番号) 平25 九公 第75号」(025 4級 3工区5工区出来形)

「この測量成果は、国土地理院長の助言を受けて得たものである (助言番号) 平25 九公 第246号」(025 4級 6工区出来形)

「この測量成果は、国土地理院長の助言を受けて得たものである (助言番号) 平25 九公 第355号」(025 公共用地出来形)

「この測量成果は、国土地理院長の助言を受けて得たものである (助言番号) 平26 九公 第130号」(026 4級 7工区出来形)

縮尺=1:500