


「ふれあい交通運行事業」 事業計画変更（案）について

【協議事項】

○事業計画（路線、系統、停留所、時刻表）の変更

大分市地域公共交通協議会

ふれあい交通運行路線図

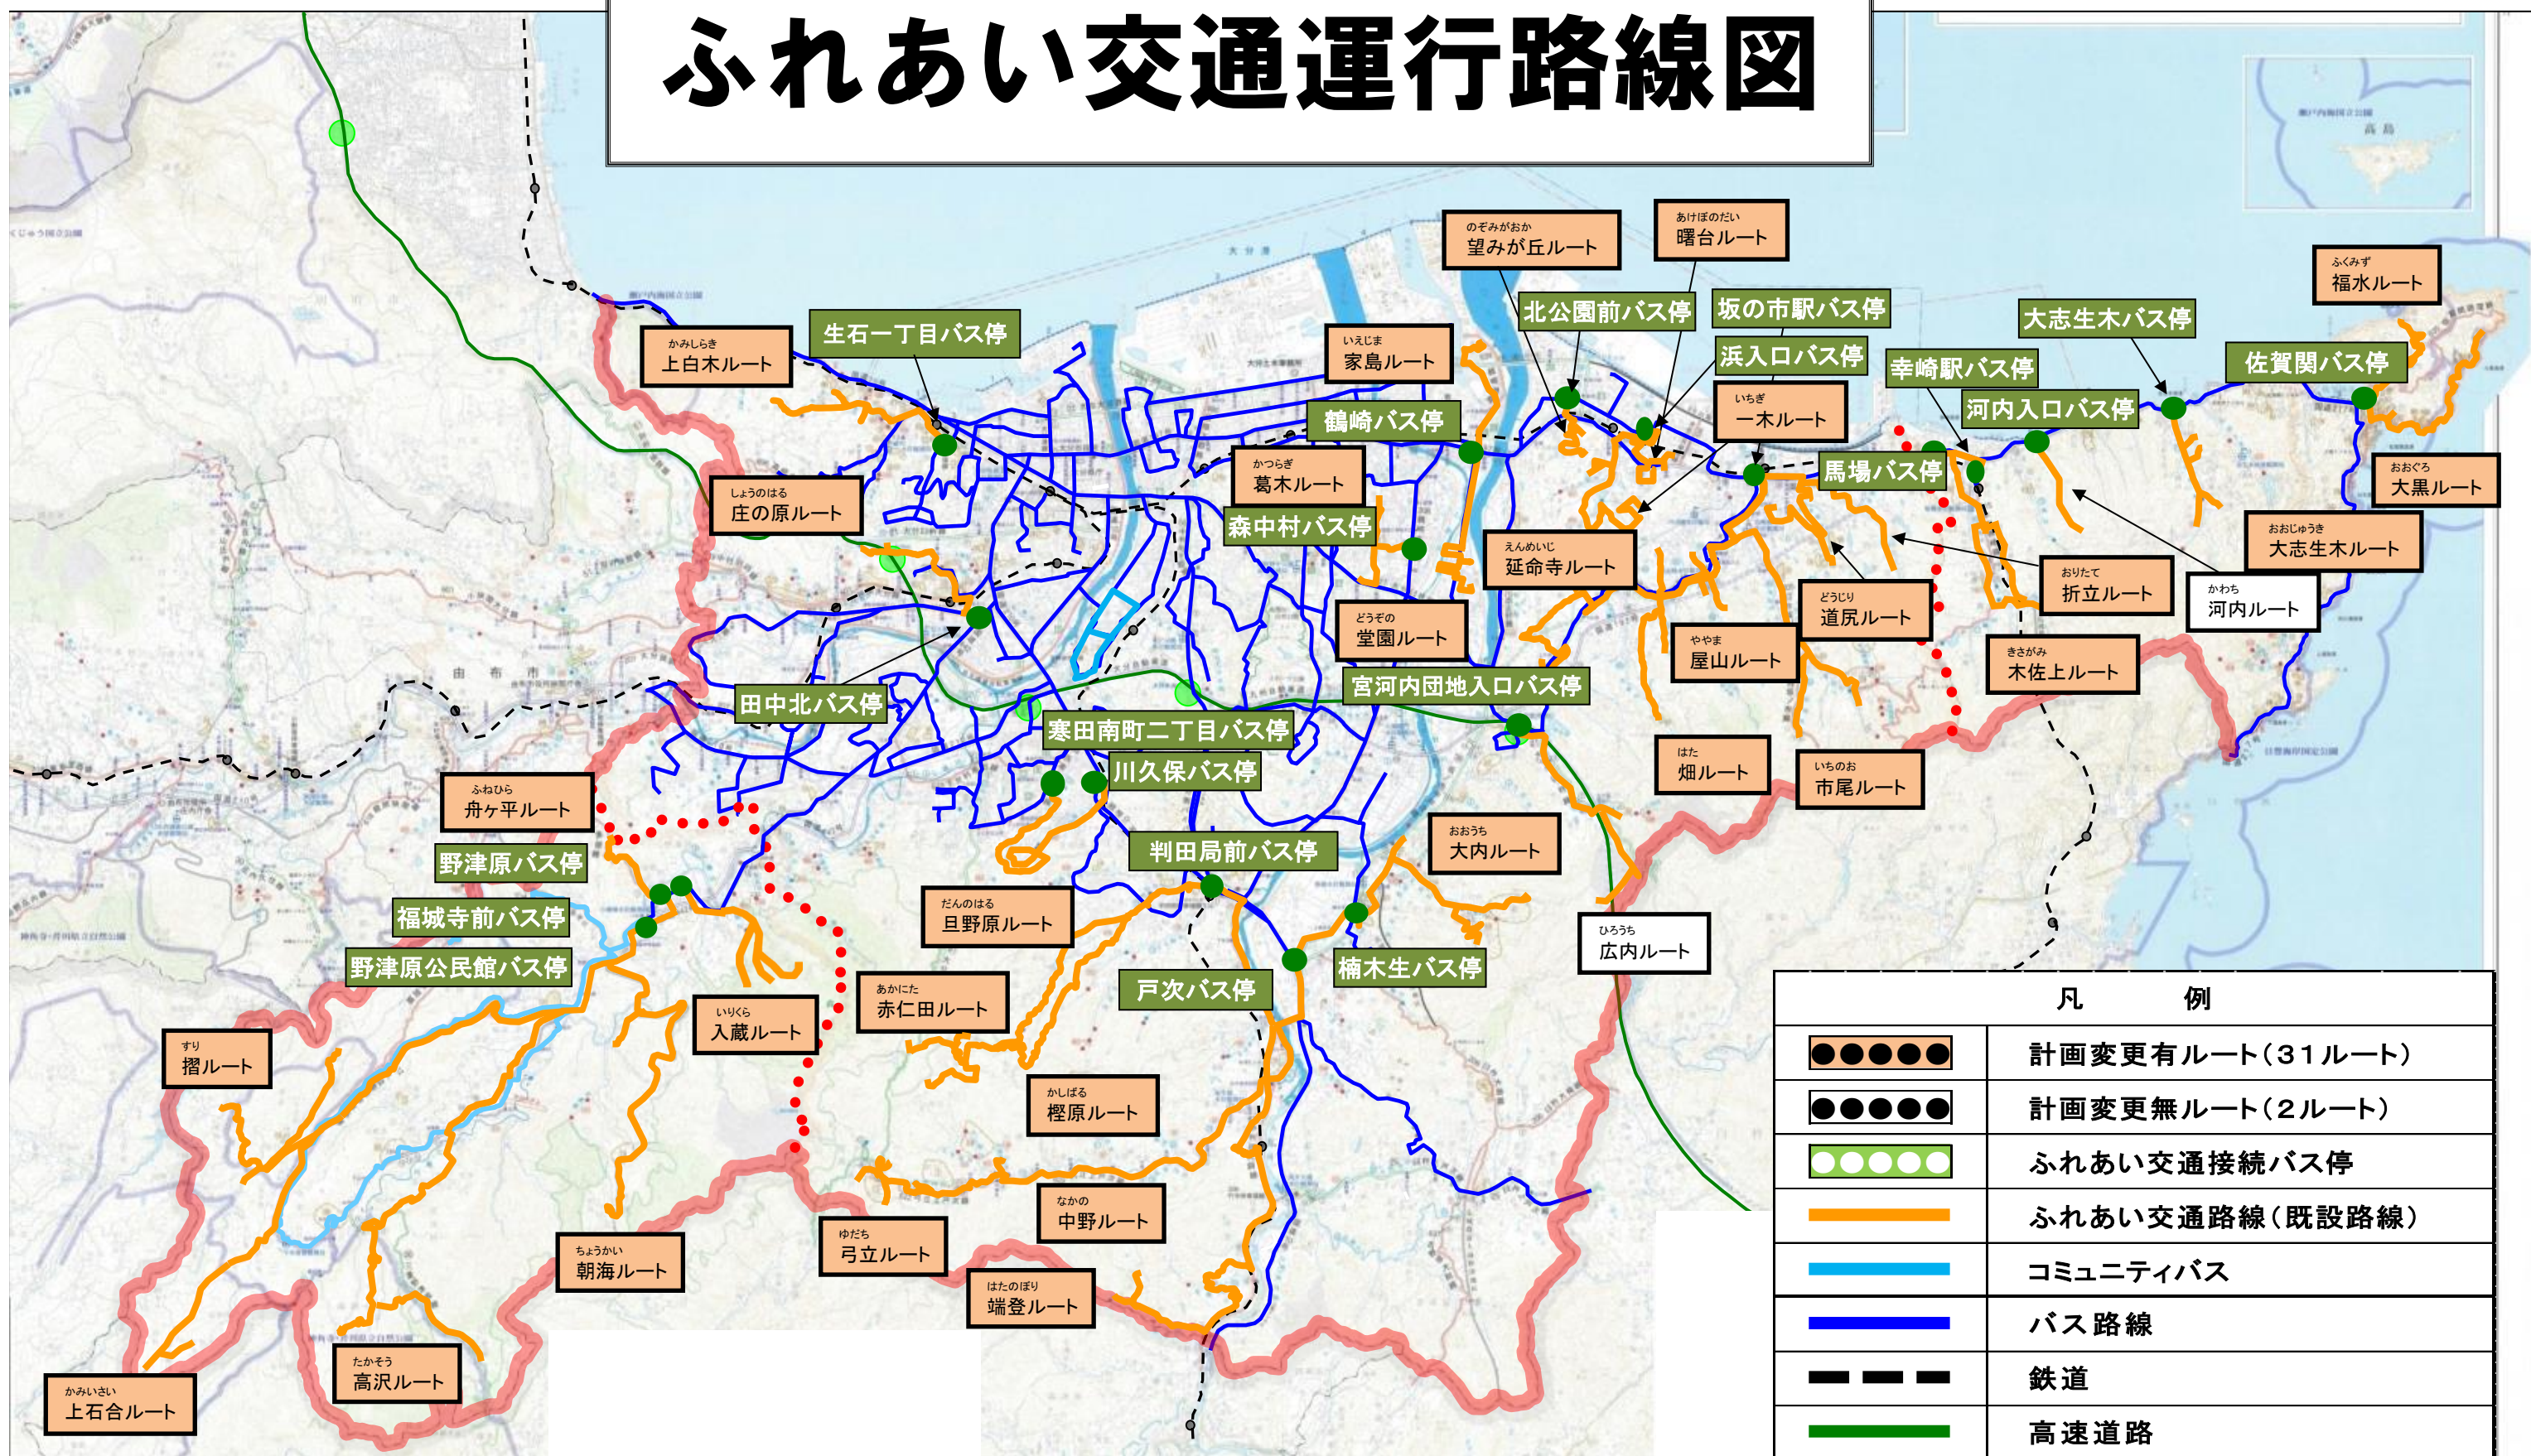

事業計画変更案概要【既設路線】(変更有:31ルート、変更無:2ルート)

変更事項	ルート名 (掲載ページ)	運行回数		変更年月日
		変更前	変更後	
・ルート変更 ・停留所変更 ・運行時刻変更 ・運行系統変更	中野 (P4-5)	週14便 (火7便、木7便)		令和7年 4月1日(火)
	舟ヶ平 (P6-7)	週6便 (金6便)	週10便 (水6便、金4便)	令和7年 4月2日(水)
	入蔵 (P8-9)	週10便 (月5便、木5便)	週10便 (月6便、木4便)	令和7年 4月3日(木)
	市尾 (P10-11)	週15便 (月3便、火3便、水4便、金5便)		令和7年 4月1日(火)
	延命寺 (P12-13)	週20便 (火7便、水6便、金7便)		令和7年 4月1日(火)
	畑 (P14-15)	週20便 (火7便、水6便、金7便)		令和7年 4月1日(火)
	屋山 (P16-17)	週20便 (火6便、水6便、木2便、金6便)		令和7年 4月1日(火)
	折立 (P18-19)	週15便 (月5便、水5便、金5便)		令和7年 4月2日(水)
	道尻 (P20-21)	週10便 (火2便、木4便、金4便)		令和7年 4月1日(火)
	家島 (P22-23)	週15便 (月2便、火7便、金6便)		令和7年 4月1日(火)
	庄の原 (P24-25)	週10便 (月3便、火4便、金3便)	週10便 (火5便、金5便)	令和7年 4月1日(火)
	上白木 (P26-27)	週15便 (月3便、火5便、金7便)	週20便 (月4便、火5便、水2便、木2便、金7便)	令和7年 4月1日(火)
	望みが丘 (P28-29)	週14便 (水7便、金7便)		令和7年 4月2日(水)
	曙台 (P30-31)	週15便 (月5便、水5便、金5便)		令和7年 4月2日(水)
	木佐上 (P32-33)	週10便 (火3便、水3便、金4便)	週10便 (火3便、水3便、木4便、金4便)	令和7年 4月1日(火)
・停留所変更 ・運行時刻変更 ・運行系統変更	赤仁田 (P34-35)	週10便 (月4便、金6便)		令和7年 4月4日(金)
	弓立 (P36-38)	【通常便】 週15便 (火5便、木5便、金5便)		令和7年 4月1日(火)
		【通学便】 週27便 (月5便、火5便、水7便、木5便、金5便)		令和7年 4月1日(火)
	摺 (P39-40)	週8便 (月4便、水4便)		令和7年 4月2日(水)
	朝海 (P41-42)	週10便 (火3便、水4便、木3便)		令和7年 4月1日(火)

変更事項	ルート名 (掲載ページ)	運行回数		変更予定年月日
		変更前	変更後	
・停留所変更 ・運行時刻変更 ・運行系統変更	高沢 (P43-44)	週10便 (水4便、木2便、金4便)		令和7年 4月2日(水)
	上石合 (P45-46)	週10便 (月4便、水4便、木2便)	週10便 (月4便、水4便、 金2便)	令和7年 4月2日(水)
運行時刻変更 (便数変更なし)	桜原 (P47)	週10便 (火5便、金5便)		令和7年 4月1日(火)
	端登 (P48)	週15便 (火8便、金7便)		令和7年 4月1日(火)
	大内 (P49)	週12便 (火6便、金6便)		令和7年 4月1日(火)
	旦野原 (P50)	週15便 (月5便、水5便、金5便)	週15便 (月 10 便、金5便)	令和7年 4月4日(金)
	一木 (P51)	週15便 (火6便、水2便、 木5便、金2便)		令和7年 4月1日(火)
	葛木 (P52)	週15便 (火3便、水5便、木7便)	週15便 (火 5 便、水5便、木 5 便)	令和7年 4月1日(火)
	堂園 (P53)	週15便 (月5便、水5便、金5便)		令和7年 4月2日(水)
	大志生木 (P54)	週15便 (火7便、金8便)		令和7年 4月1日(火)
	大黒 (P55)	週14便 (火7便、金7便)		令和7年 4月1日(火)
	福水 (P56)	週10便 (月5便、木5便)		令和7年 4月3日(木)
変更なし	広内	週15便 (火5便、木5便、金5便)		—
	河内	週14便 (火7便、木7便)		—

運行形態	一般乗合旅客自動車運送事業(路線不定期運行)
運賃	1回200円(小学生以下及び長寿応援バス乗車証登録者は 180円)
運行方法	予約制(行きの便、帰りの便ともに1名以上の予約があったときに運行)
運行ルート	地域の拠点から最寄りの路線バスの停留所まで
運行車両	予約人数に応じて、普通もしくはジャンボタクシーで運行
運行委託先	大分市タクシー協会

※運行時刻については、路線バス時刻表の改正等により修正する場合があります。

ルート変更・停留所変更・運行時刻変更・運行系統変更

中野ルート

(新) 路線図 運行系統図

路線種別

既存路線・系統



新設路線・系統



バス路線




停留所種別

既存停留所



新設停留所

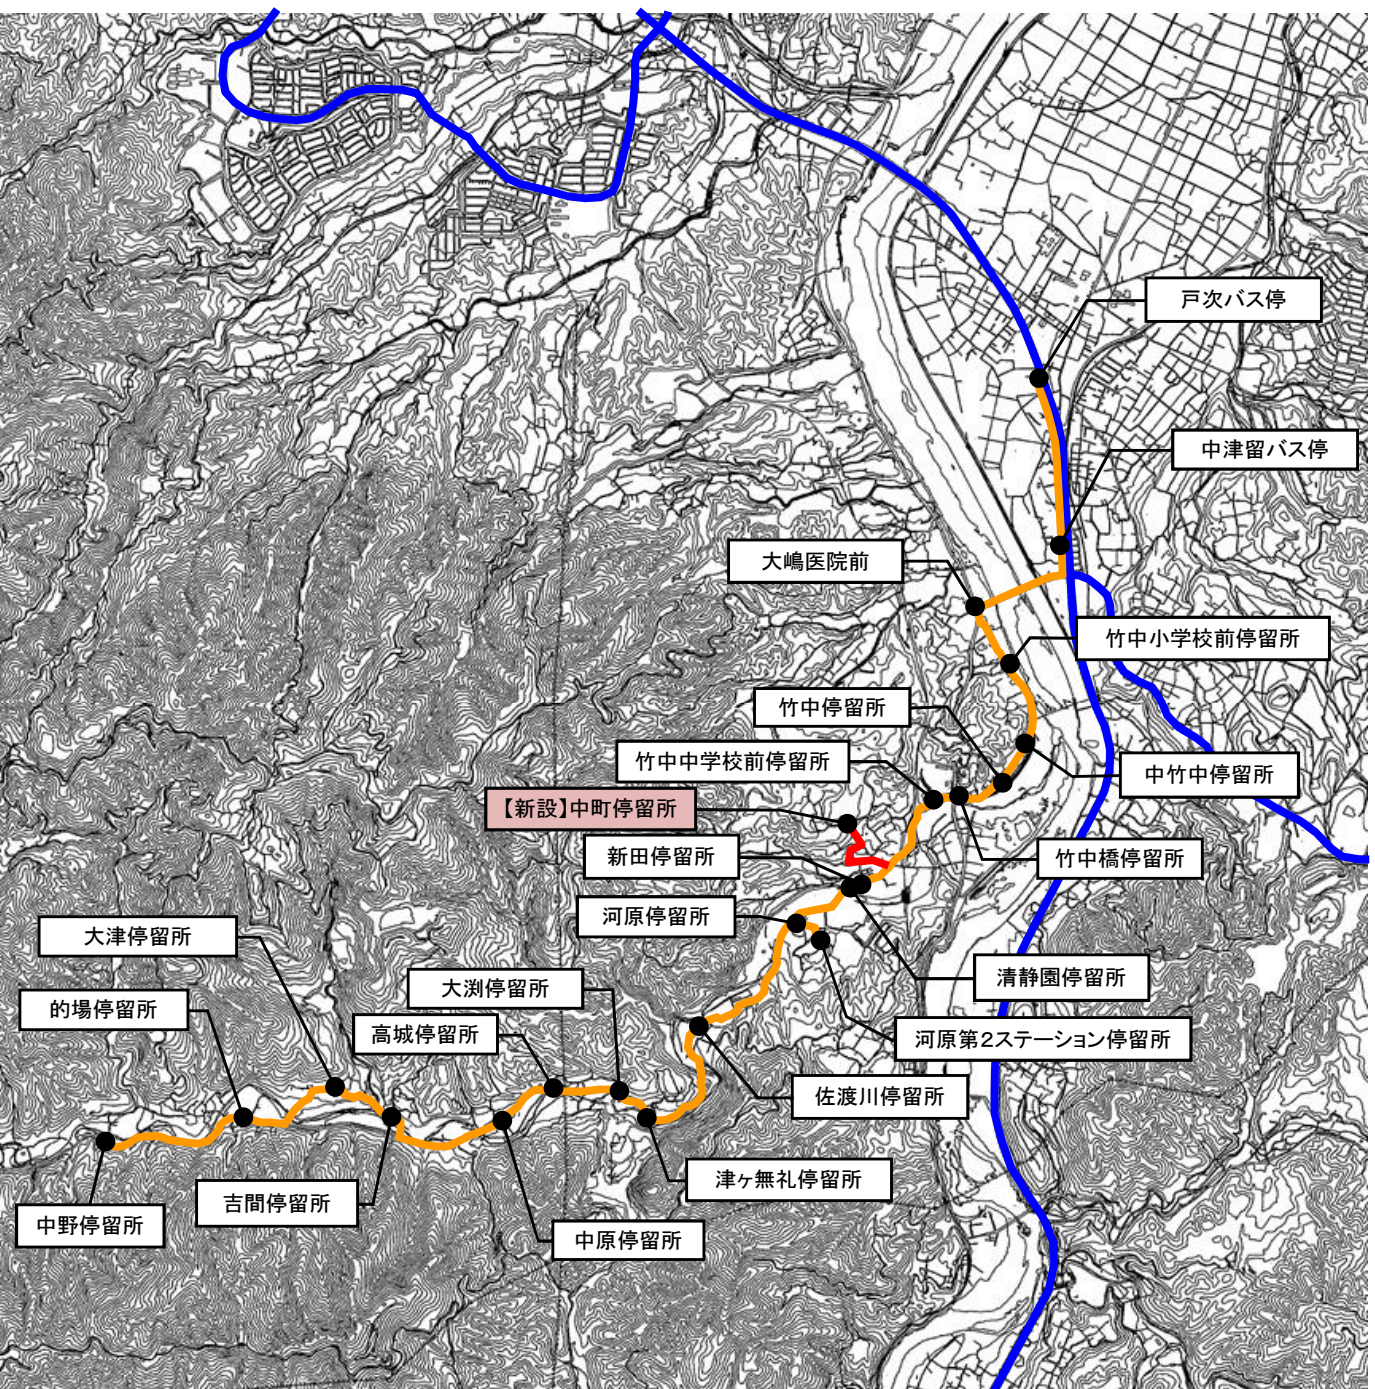

中野ルート

火曜日・木曜日運行便

※赤字は令和6年度からの変更箇所

【行き】

ふれあい交通			
便名	①	②	③
中野停留所	7:52	9:11	10:08
的場停留所	7:54	9:13	10:10
大津停留所	7:56	9:15	10:12
吉間停留所	7:57	9:16	10:13
中原停留所	7:59	9:18	10:15
高城停留所	8:01	9:20	10:17
大淵停留所	8:02	9:21	10:18
津ヶ無礼停留所	8:03	9:22	10:19
佐渡川停留所	8:04	9:23	10:20
河原停留所	8:05	9:24	10:21
河原第2ステーション停留所	8:06	9:25	10:22
清静園停留所	8:07	9:26	10:23
新田停留所	8:08	9:27	10:24
中町停留所	8:09	9:28	10:25
竹中中学校前停留所	8:11	9:30	10:27
竹中橋停留所	8:12	9:31	10:28
竹中停留所	8:13	9:32	10:29
中竹中停留所	8:14	9:33	10:30
竹中小学校前停留所	8:15	9:34	10:31
大嶋医院前	8:16	9:35	10:32
中津留バス停	8:17	9:36	10:33
戸次バス停	8:18	9:37	10:34

路線バス			
戸次バス停	8:23	9:42	10:39
県立病院	8:47	10:03	
中央通り④			11:16
大分駅前	9:00	10:16	11:18
中央通り⑥	9:02	10:18	

【帰り】

路線バス				
中央通り①	11:50	13:57	15:37	16:35
大分駅前 4	11:53	14:00	15:40	16:38
戸次バス停	12:23	14:33	16:15	17:10

ふれあい交通				
便名	①	②	③	④
戸次バス停	12:33	14:43	16:25	17:20
中津留バス停	12:34	14:44	16:26	17:21
大嶋医院前	12:35	14:45	16:27	17:22
竹中小学校前停留所	12:36	14:46	16:28	17:23
中竹中停留所	12:37	14:47	16:29	17:24
竹中停留所	12:38	14:48	16:30	17:25
竹中橋停留所	12:39	14:49	16:31	17:26
竹中中学校前停留所	12:40	14:50	16:32	17:27
中町停留所	12:42	14:52	16:34	17:29
新田停留所	12:43	14:53	16:35	17:30
清静園停留所	12:44	14:54	16:36	17:31
河原第2ステーション停留所	12:45	14:55	16:37	17:32
河原停留所	12:46	14:56	16:38	17:33
佐渡川停留所	12:47	14:57	16:39	17:34
津ヶ無礼停留所	12:48	14:58	16:40	17:35
大淵停留所	12:49	14:59	16:41	17:36
高城停留所	12:50	15:00	16:42	17:37
中原停留所	12:52	15:02	16:44	17:39
吉間停留所	12:54	15:04	16:46	17:41
大津停留所	12:55	15:05	16:47	17:42
的場停留所	12:57	15:07	16:49	17:44
中野停留所	12:59	15:09	16:51	17:46

舟ヶ平ルート

(新) 路線図 運行系統図

路線種別

既存路線・系統



新設路線・系統



バス路線



代替交通路線



停留所種別

既存停留所



新設停留所



舟ヶ平

野津原支所

福城寺前バス停

【新設】新鮮市場

「ふれあい交通」運行時刻表

令和7年4月から

舟ヶ平ルート

※赤字は令和6年度からの変更箇所

水曜日運行便

【行き】

ふれあい交通			
便名	①	②	③
舟ヶ平	9:04	10:59	13:38
福成寺前バス停	9:09	11:04	13:43
野津原支所	9:06	11:01	13:40
新鮮市場	9:07	11:02	13:41

路線バス			
福城寺前バス停	9:19	11:14	13:53
トキハわさだタウンバス停	9:42	11:36	14:15
大分駅前8	10:07	12:01	14:40
中央通り⑥	10:09	12:03	14:41

【帰り】

路線バス			
中央通り②	9:43	11:33	16:08
大分駅前5	9:46	11:36	16:11
トキハわさだタウンバス停	-	11:55	-
福城寺前バス停	10:20	12:13	16:44

ふれあい交通			
便名	①	②	③
新鮮市場	11:07	12:20	16:51
野津原支所	11:08	12:21	16:52
福成寺前バス停	11:10	12:23	16:54
舟ヶ平	11:15	12:28	16:59

金曜日運行便

【行き】

ふれあい交通		
便名	①	②
舟ヶ平	9:04	10:59
福成寺前バス停	9:09	11:04
野津原支所	9:06	11:01
新鮮市場	9:07	11:02

路線バス		
福城寺前バス停	9:19	11:14
トキハわさだタウンバス停	9:42	11:36
大分駅前8	10:07	12:01
中央通り⑥	10:09	12:03


【帰り】

路線バス		
中央通り②	9:43	11:33
大分駅前5	9:46	11:36
トキハわさだタウンバス停	-	11:55
福城寺前バス停	10:20	12:13

ふれあい交通		
便名	①	②
新鮮市場	11:07	12:20
野津原支所	11:08	12:21
福成寺前バス停	11:10	12:23
舟ヶ平	11:15	12:28

入蔵ルート

(新) 路線図 運行系統図

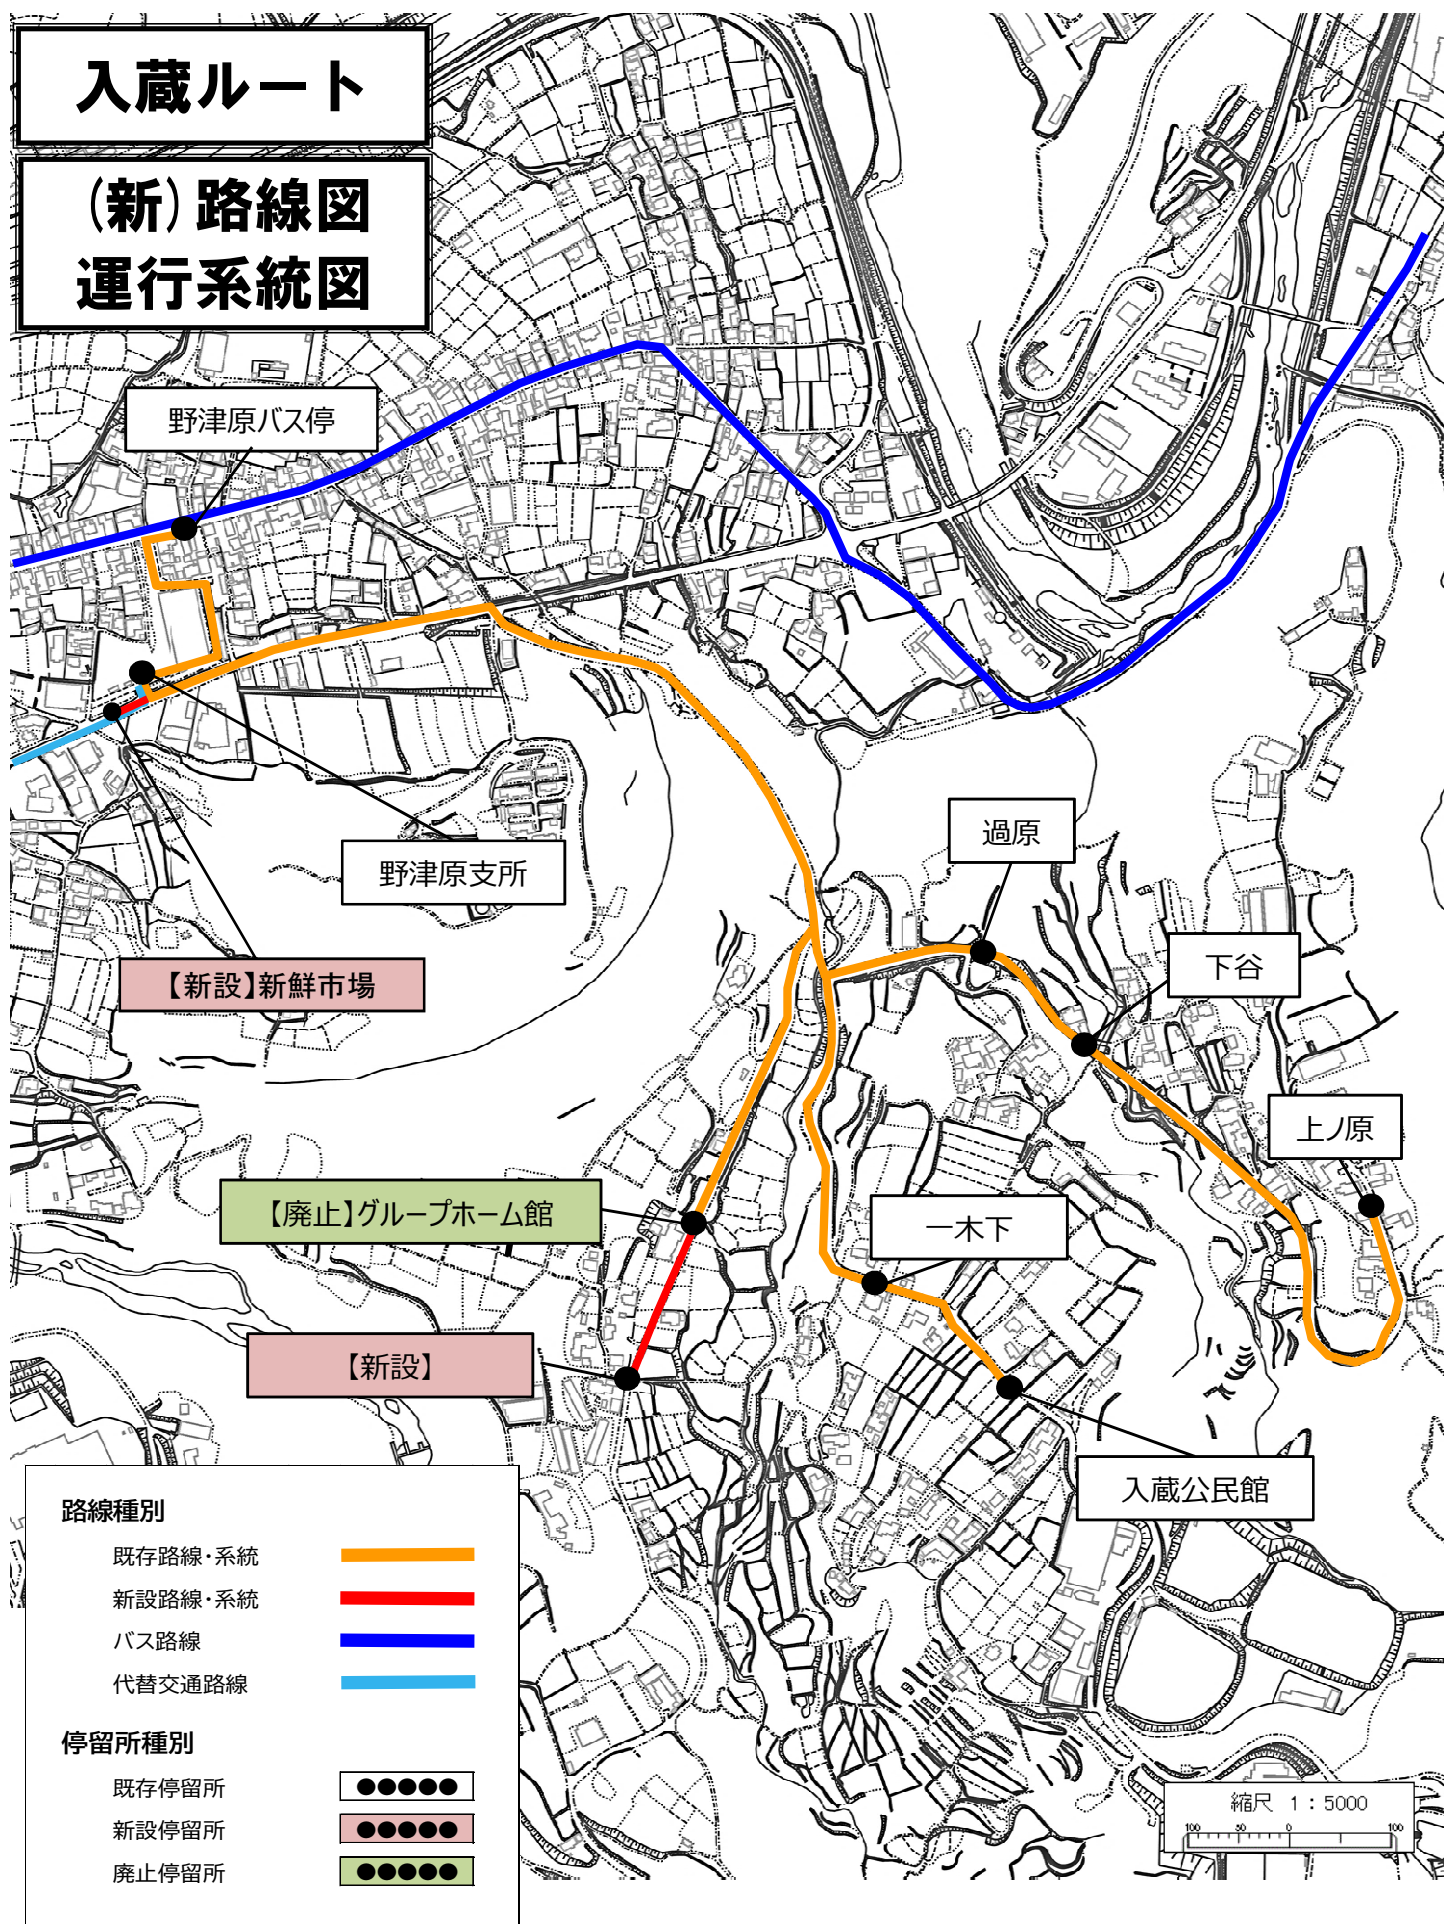

「ふれあい交通」運行時刻表

令和7年4月から

入蔵ルート

※赤字は令和6年度からの変更箇所

月曜日運行便

【行き】

ふれあい交通		
便名	①	②
グループホーム館奥	8:52	10:47
入蔵公民館	8:56	10:51
一木下	8:57	10:52
上ノ原	9:01	10:56
下谷	9:03	10:58
過原	9:04	10:59
新鮮市場	9:08	11:03
野津原支所	9:09	11:04
野津原バス停	9:10	11:05

路線バス		
野津原バス停	9:20	11:15
トキハわさだタウンバス停	9:42	11:36
大分駅前⑧	10:07	12:01
中央通り⑥	10:09	12:03

【帰り】

路線バス				
中央通り②	11:33	12:53	16:08	16:38
大分駅前 5	11:36	12:56	16:11	16:41
トキハわさだタウンバス停	11:55	13:14	-	17:00
野津原バス停	12:13	13:32	16:43	17:18

ふれあい交通				
便名	①	②	③	④
野津原バス停	12:28	13:47	16:58	17:33
野津原支所	12:29	13:48	16:59	17:34
新鮮市場	12:30	13:49	17:00	17:35
過原	12:34	13:53	17:04	17:39
下谷	12:35	13:54	17:05	17:40
上ノ原	12:37	13:56	17:07	17:42
一木下	12:41	14:00	17:11	17:46
入蔵公民館	12:42	14:01	17:12	17:47
グループホーム館奥	12:46	14:05	17:16	17:51

木曜日運行便

【行き】


ふれあい交通		
便名	①	②
グループホーム館奥	8:52	10:47
入蔵公民館	8:56	10:51
一木下	8:57	10:52
上ノ原	9:01	10:56
下谷	9:03	10:58
過原	9:04	10:59
新鮮市場	9:08	11:03
野津原支所	9:09	11:04
野津原バス停	9:10	11:05

路線バス		
野津原バス停	9:20	11:15
トキハわさだタウンバス停	9:42	11:36
大分駅前⑧	10:07	12:01
中央通り⑥	10:09	12:03

【帰り】

路線バス				
中央通り②			16:08	16:38
大分駅前 5			16:11	16:41
トキハわさだタウンバス停			-	17:00
野津原バス停			16:43	17:18

ふれあい交通				
便名			①	②
野津原バス停	12:28	13:47	16:58	17:33
野津原支所	12:29	13:48	16:59	17:34
新鮮市場	12:30	13:49	17:00	17:35
過原	12:34	13:53	17:04	17:39
下谷	12:35	13:54	17:05	17:40
上ノ原	12:37	13:56	17:07	17:42
一木下	12:41	14:00	17:11	17:46
入蔵公民館	12:42	14:01	17:12	17:47
グループホーム館奥	12:46	14:05	17:16	17:51

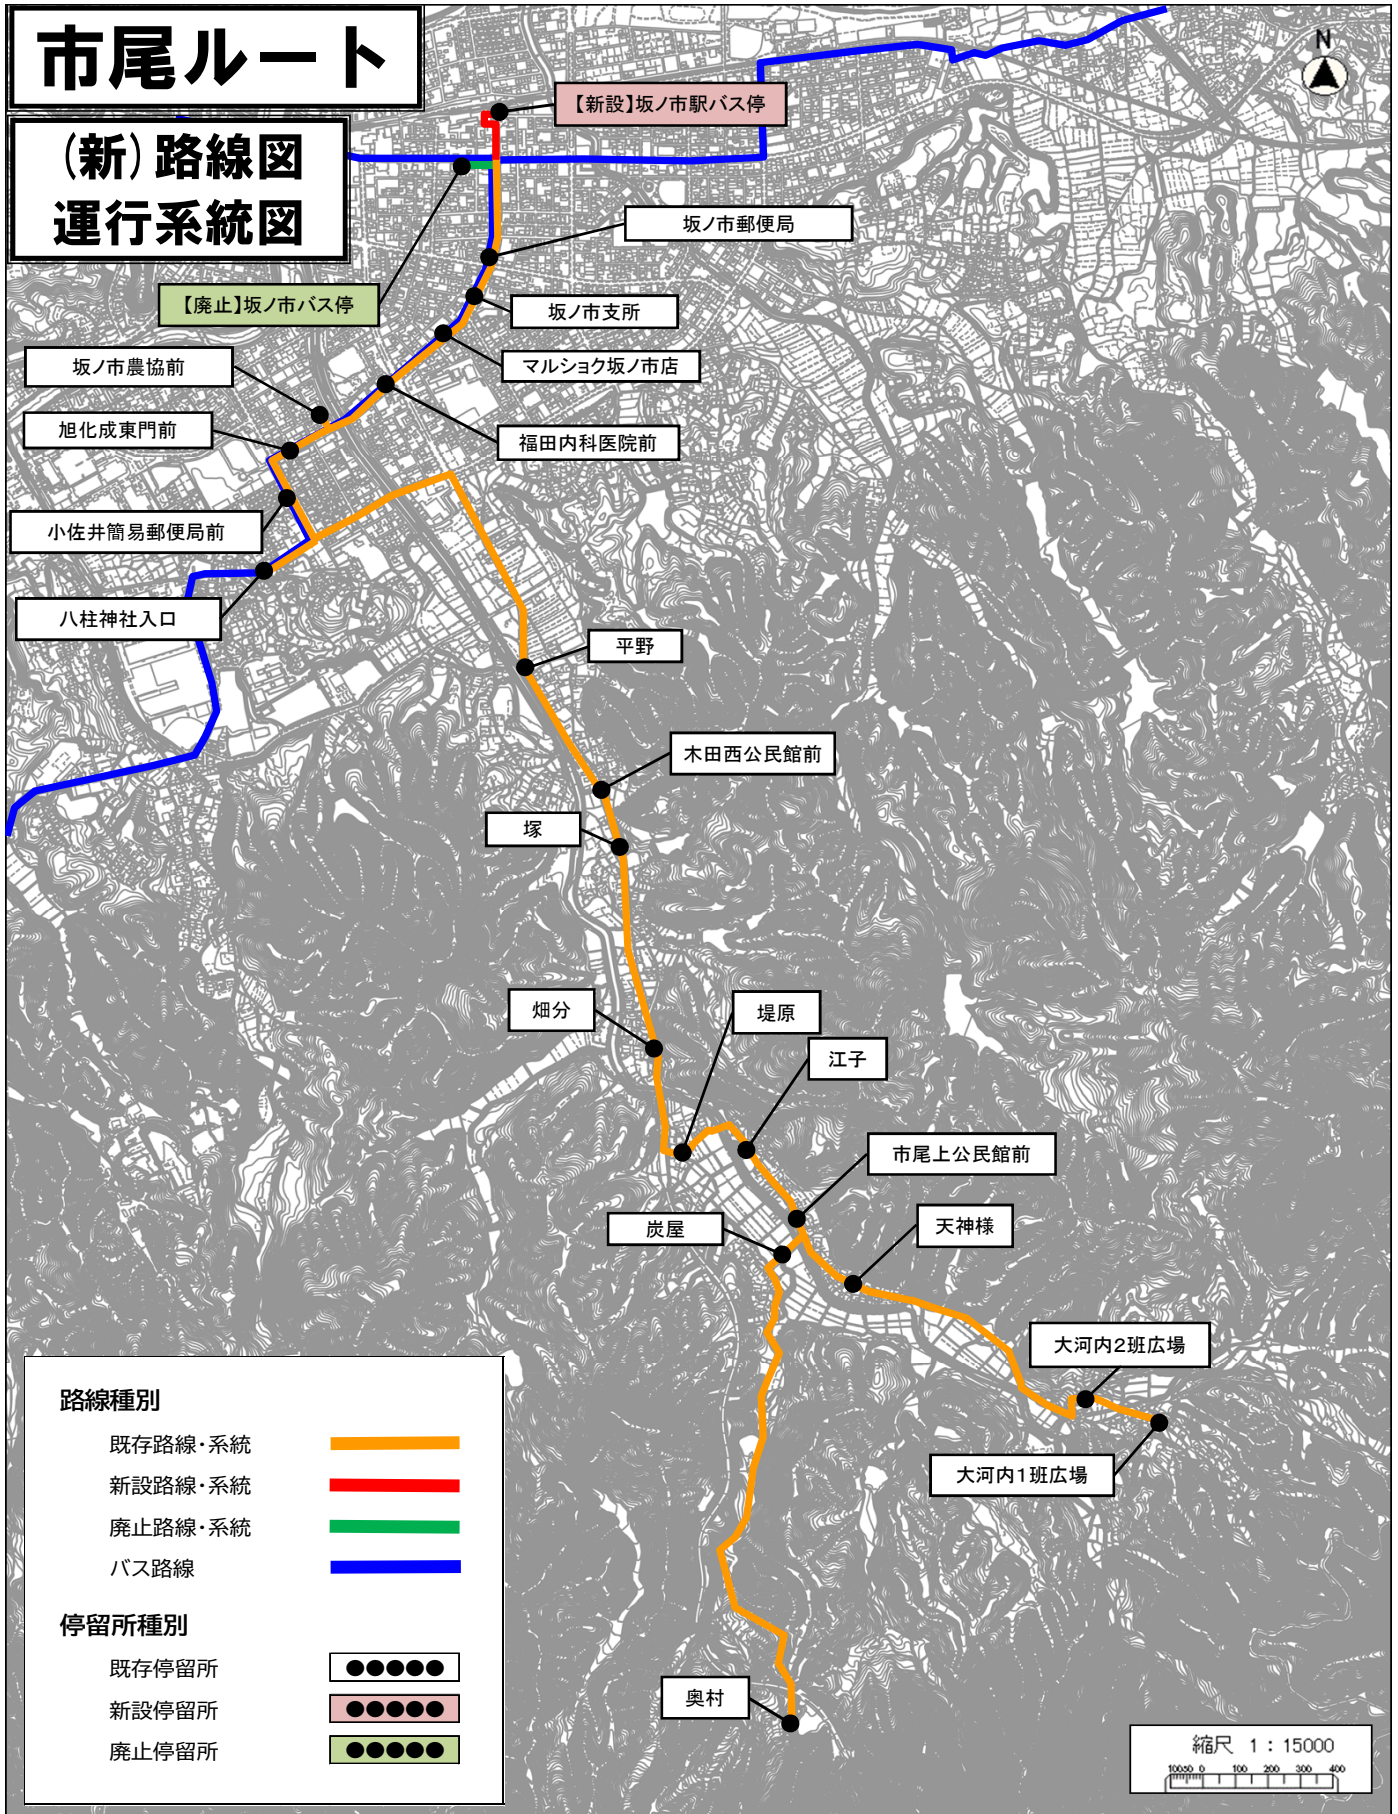

「ふれあい交通」運行時刻表

令和7年4月から

市尾ルート

※赤字は令和6年度からの変更箇所

月曜日運行便

【行き】		【帰り】			
ふれあい交通		路線バス			
便名	①	大分駅前 6	10:03	11:13	
奥村	8:44	中央通り⑥	10:05	11:15	
炭屋	8:48	大分医療センターバス停	10:43	11:53	
大河内 1 班広場	8:52	坂ノ市駅バス停	10:58	12:08	
大河内 2 班広場	8:54				
天神様	8:56	ふれあい交通			
市尾上公民館前	8:57	便名	①	②	
江子	8:58	坂ノ市駅バス停	11:03	12:18	
堤原	8:59	坂ノ市郵便局	11:04	12:19	
畑分	9:00	坂ノ市支所	11:05	12:20	
塚	9:01	マルショク坂ノ市店	11:06	12:21	
木田西公民館前	9:02	福田内科医院前	11:07	12:22	
平野	9:03	坂ノ市農協前	11:08	12:23	
八柱神社入口	9:06	旭化成東門前	11:09	12:24	
小佐井簡易郵便局前	9:07	小佐井簡易郵便局前	11:10	12:25	
旭化成東門前	9:08	八柱神社入口	11:11	12:26	
坂ノ市農協前	9:09	平野	11:14	12:29	
福田内科医院前	9:10	木田西公民館前	11:15	12:30	
マルショク坂ノ市店	9:11	塚	11:16	12:31	
坂ノ市支所	9:12	畑分	11:17	12:32	
坂ノ市郵便局	9:13	堤原	11:18	12:33	
坂ノ市駅バス停	9:14	江子	11:19	12:34	
		市尾上公民館前	11:20	12:35	
		天神様	11:21	12:36	
路線バス		大河内 2 班広場	11:23	12:38	
坂ノ市駅バス停	9:23	大河内 1 班広場	11:25	12:40	
大分医療センターバス停		炭屋	11:29	12:44	
中央通り④	10:11	奥村	11:33	12:48	
大分駅前	10:12				

火曜日運行便

【行き】		【帰り】			
ふれあい交通		路線バス			
便名	①	大分駅前 6	9:28	11:13	
奥村	8:44	中央通り⑥	9:30	11:15	
炭屋	8:48	大分医療センターバス停		11:53	
大河内 1 班広場	8:52	坂ノ市駅バス停	10:16	12:08	
大河内 2 班広場	8:54				
天神様	8:56	ふれあい交通			
市尾上公民館前	8:57	便名	①	②	
江子	8:58	坂ノ市駅バス停	10:24	12:18	
堤原	8:59	坂ノ市郵便局	10:25	12:19	
畑分	9:00	坂ノ市支所	10:26	12:20	
塚	9:01	マルショク坂ノ市店	10:27	12:21	
木田西公民館前	9:02	福田内科医院前	10:28	12:22	
平野	9:03	坂ノ市農協前	10:29	12:23	
八柱神社入口	9:06	旭化成東門前	10:30	12:24	
小佐井簡易郵便局前	9:07	小佐井簡易郵便局前	10:31	12:25	
旭化成東門前	9:08	八柱神社入口	10:32	12:26	
坂ノ市農協前	9:09	平野	10:35	12:29	
福田内科医院前	9:10	木田西公民館前	10:36	12:30	
マルショク坂ノ市店	9:11	塚	10:37	12:31	
坂ノ市支所	9:12	畑分	10:38	12:32	
坂ノ市郵便局	9:13	堤原	10:39	12:33	
坂ノ市駅バス停	9:14	江子	10:40	12:34	
		市尾上公民館前	10:41	12:35	
		天神様	10:42	12:36	
路線バス		大河内 2 班広場	10:44	12:38	
坂ノ市駅バス停	9:23	大河内 1 班広場	10:46	12:40	
大分医療センターバス停		炭屋	10:50	12:44	
中央通り④	10:11	奥村	10:54	12:48	
大分駅前	10:12				

水曜日運行便


【行き】		【帰り】			
ふれあい交通		路線バス			
便名	① ②	大分駅前 6	10:03	11:13	
奥村	8:44 10:01	中央通り⑥	10:05	11:15	
炭屋	8:48 10:05	大分医療センターバス停	10:43	11:53	
大河内 1 班広場	8:52 10:09	坂ノ市駅バス停	10:58	12:08	
大河内 2 班広場	8:54 10:11				
天神様	8:56 10:13	ふれあい交通			
市尾上公民館前	8:57 10:14	便名	①	②	
江子	8:58 10:15	坂ノ市駅バス停	11:03	12:18	
堤原	8:59 10:16	坂ノ市郵便局	11:04	12:19	
畑分	9:00 10:17	坂ノ市支所	11:05	12:20	
塚	9:01 10:18	マルショク坂ノ市店	11:06	12:21	
木田西公民館前	9:02 10:19	福田内科医院前	11:07	12:22	
平野	9:03 10:20	坂ノ市農協前	11:08	12:23	
八柱神社入口	9:06 10:23	旭化成東門前	11:09	12:24	
小佐井簡易郵便局前	9:07 10:24	小佐井簡易郵便局前	11:10	12:25	
旭化成東門前	9:08 10:25	八柱神社入口	11:11	12:26	
坂ノ市農協前	9:09 10:26	平野	11:14	12:29	
福田内科医院前	9:10 10:27	木田西公民館前	11:15	12:30	
マルショク坂ノ市店	9:11 10:28	塚	11:16	12:31	
坂ノ市支所	9:12 10:29	畑分	11:17	12:32	
坂ノ市郵便局	9:13 10:30	堤原	11:18	12:33	
坂ノ市駅バス停	9:14 10:31	江子	11:19	12:34	
		市尾上公民館前	11:20	12:35	
		天神様	11:21	12:36	
路線バス		大河内 2 班広場	11:23	12:38	
坂ノ市駅バス停	9:23 10:39	大河内 1 班広場	11:25	12:40	
大分医療センターバス停		炭屋	11:29	12:44	
中央通り④	10:11 11:26	奥村	11:33	12:48	
大分駅前	10:12 11:27				

金曜日運行便

【行き】		【帰り】			
ふれあい交通		路線バス			
便名	① ②	大分駅前 6	9:28	10:03	11:13
奥村	8:44 10:01	中央通り⑥	9:30	10:05	11:15
炭屋	8:48 10:05	大分医療センターバス停		10:43	11:53
大河内 1 班広場	8:52 10:09	坂ノ市駅バス停	10:16	10:58	12:08
大河内 2 班広場	8:54 10:11				
天神様	8:56 10:13	ふれあい交通			
市尾上公民館前	8:57 10:14	便名	①	②	③
江子	8:58 10:15	坂ノ市駅バス停	10:24	11:03	12:18
堤原	8:59 10:16	坂ノ市郵便局	10:25	11:04	12:19
畑分	9:00 10:17	坂ノ市支所	10:26	11:05	12:20
塚	9:01 10:18	マルショク坂ノ市店	10:27	11:06	12:21
木田西公民館前	9:02 10:19	福田内科医院前	10:28	11:07	12:22
平野	9:03 10:20	坂ノ市農協前	10:29	11:08	12:23
八柱神社入口	9:06 10:23	旭化成東門前	10:30	11:09	12:24
小佐井簡易郵便局前	9:07 10:24	小佐井簡易郵便局前	10:31	11:10	12:25
旭化成東門前	9:08 10:25	八柱神社入口	10:32	11:11	12:26
坂ノ市農協前	9:09 10:26	平野	10:35	11:14	12:29
福田内科医院前	9:10 10:27	木田西公民館前	10:36	11:15	12:30
マルショク坂ノ市店	9:11 10:28	塚	10:37	11:16	12:31
坂ノ市支所	9:12 10:29	畑分	10:38	11:17	12:32
坂ノ市郵便局	9:13 10:30	堤原	10:39	11:18	12:33
坂ノ市駅バス停	9:14 10:31	江子	10:40	11:19	12:34
		市尾上公民館前	10:41	11:20	12:35
		天神様	10:42	11:21	12:36
路線バス		大河内 2 班広場	10:44	11:23	12:38
坂ノ市駅バス停	9:23 10:39	大河内 1 班広場	10:46	11:25	12:40
大分医療センターバス停		炭屋	10:50	11:29	12:44
中央通り④	10:11 11:26	奥村	10:54	11:33	12:48
大分駅前	10:12 11:27				

延命寺ルート

(新) 路線図 運行系統図

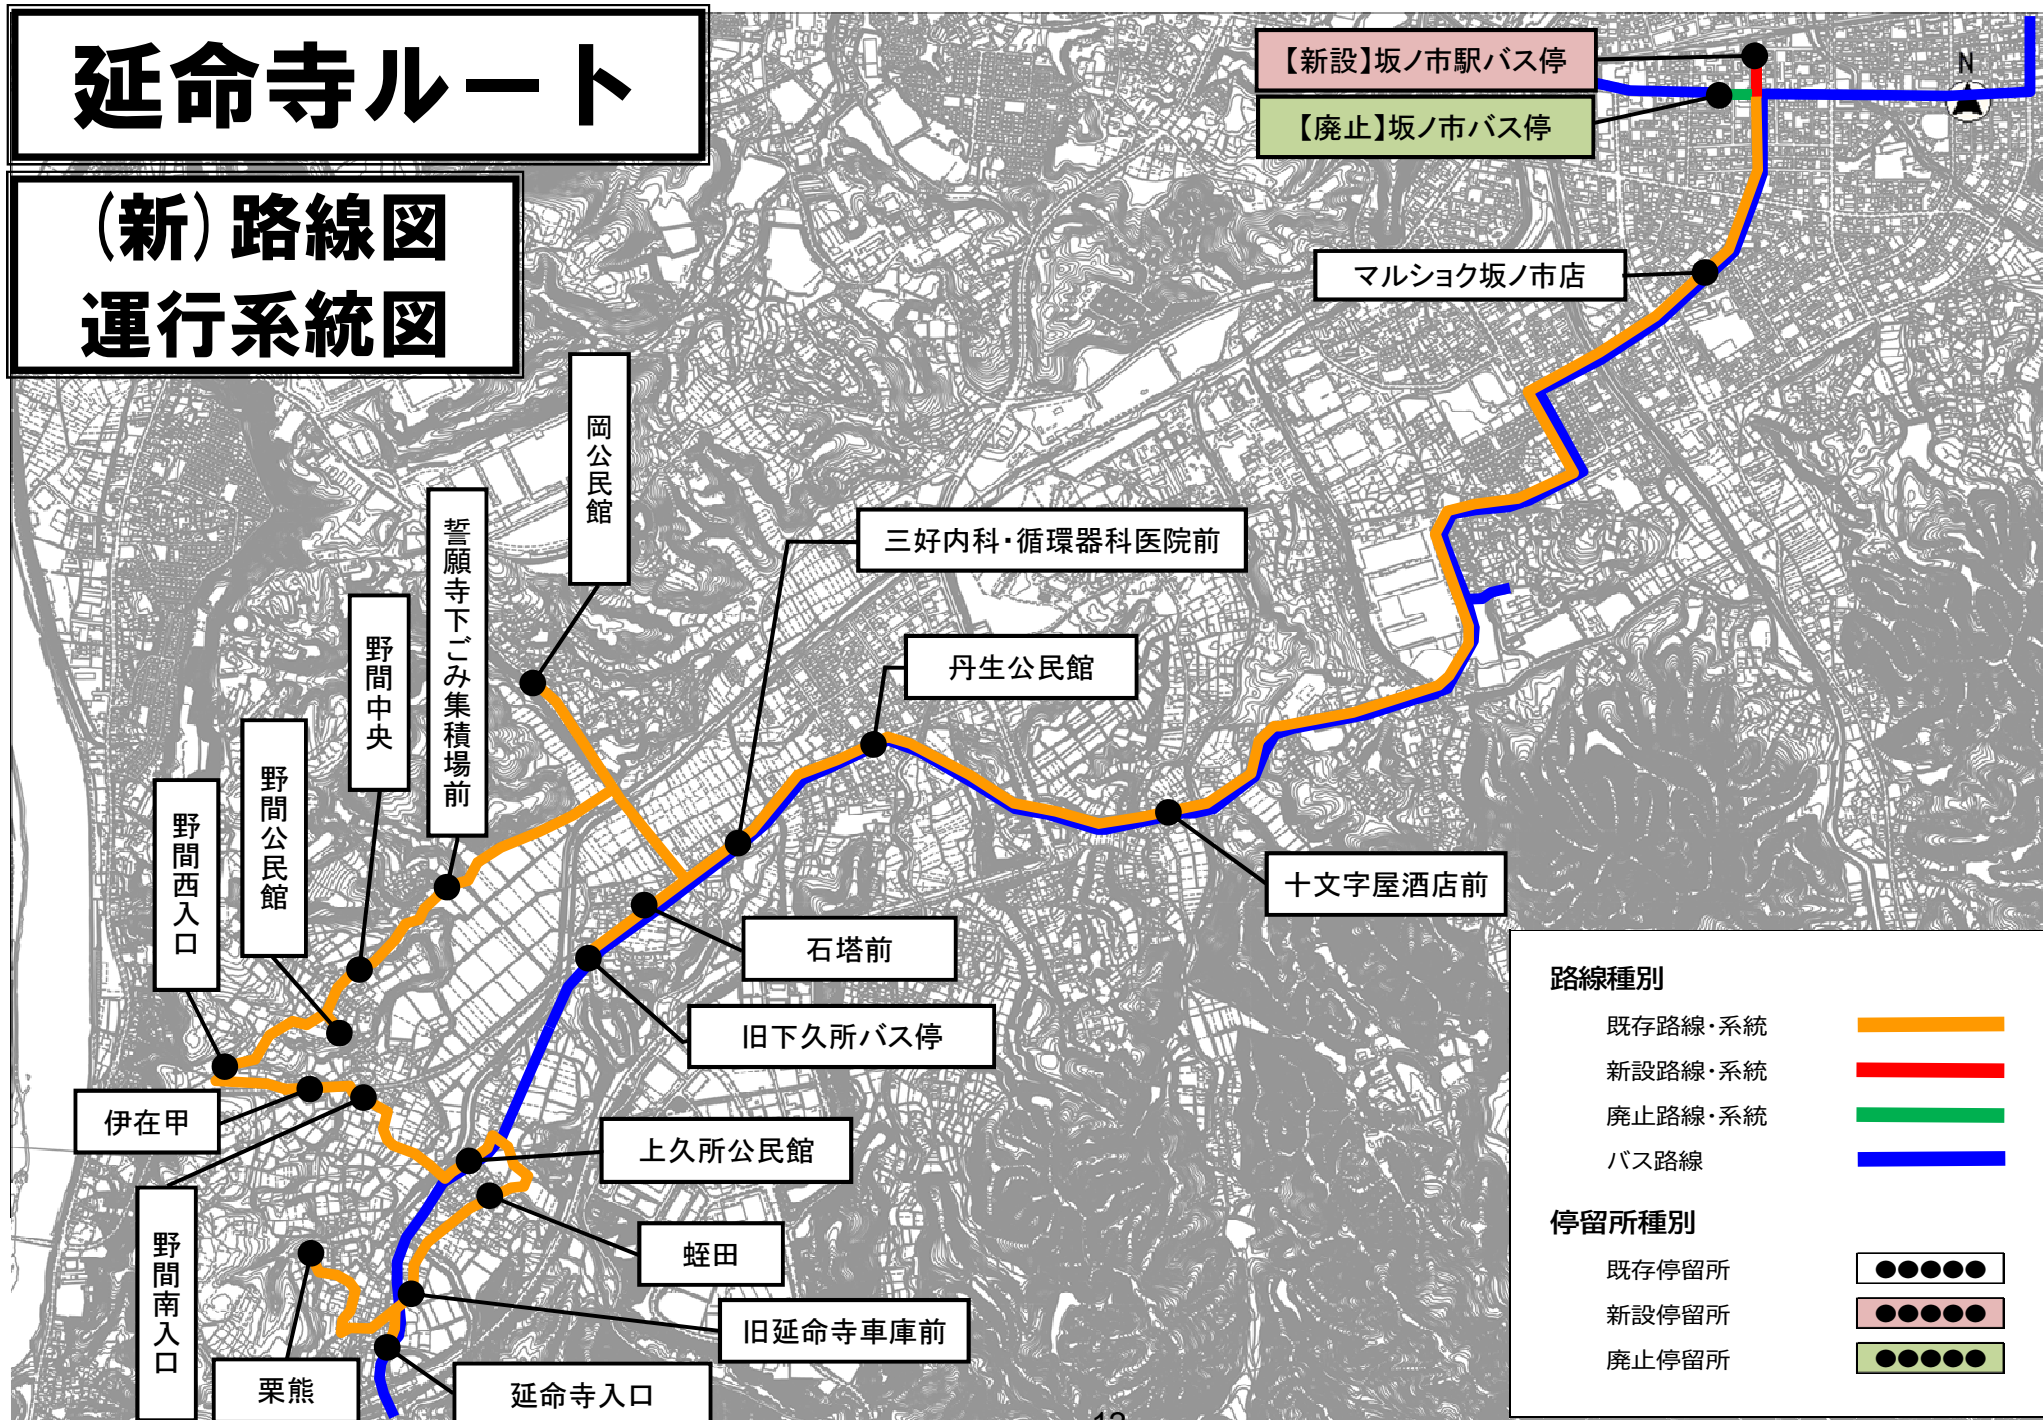

「ふれあい交通」運行時刻表

令和7年4月から

延命寺ルート

火曜日・金曜日運行便

水曜日運行便

※赤字は令和6年度からの変更箇所

【行き】

ふれあい交通		
便名	①	②
栗熊	8:41	9:57
延命寺入口	8:43	9:59
旧延命寺車庫前	8:44	10:00
蛭田	8:45	10:01
上久所公民館	8:46	10:02
野間南入口	8:47	10:03
伊在甲	8:48	10:04
野間西入口	8:49	10:05
野間公民館	8:51	10:07
野間中央	8:52	10:08
誓願寺下ごみ集積場前	8:53	10:09
岡公民館	8:56	10:12
旧下久所バス停	8:59	10:15
石塔前	9:00	10:16
三好内科・循環器科医院前	9:01	10:17
丹生公民館	9:03	10:19
十文字屋酒店前	9:05	10:21
マルショク坂ノ市店	9:11	10:27
坂ノ市駅バス停	9:13	10:29

路線バス		
坂ノ市駅バス停	9:23	10:39
大分医療センターバス停		
中央通り④	10:11	11:26
大分駅前	10:12	11:27

路線バス		
坂ノ市駅バス停	-	10:58
佐賀関バス停	-	11:31

【帰り】

路線バス						
大分駅前6	10:03	10:36	11:13	-	14:33	
中央通り⑥	10:05	10:38	11:15	-	14:35	
大分医療センターバス停	10:43		11:53	-		
坂ノ市駅バス停	10:58	11:24	12:07	-	15:22	

路線バス						
佐賀関バス停	10:10	-	-	13:40	-	
坂ノ市駅バス停	10:39	-	-	14:09	-	

ふれあい交通						
便名	①	②	③	④	⑤	
坂ノ市駅バス停	11:08	11:33	12:20	14:25	15:26	
マルショク坂ノ市店	11:10	11:35	12:22	14:27	15:28	
十文字屋酒店前	11:16	11:41	12:28	14:33	15:34	
丹生公民館	11:18	11:43	12:30	14:35	15:36	
三好内科・循環器科医院前	11:20	11:45	12:32	14:37	15:38	
石塔前	11:21	11:46	12:33	14:38	15:39	
旧下久所バス停	11:22	11:47	12:34	14:39	15:40	
岡公民館	11:25	11:50	12:37	14:42	15:43	
誓願寺下ごみ集積場前	11:28	11:53	12:40	14:45	15:46	
野間中央	11:29	11:54	12:41	14:46	15:47	
野間公民館	11:30	11:55	12:42	14:47	15:48	
野間西入口	11:32	11:57	12:44	14:49	15:50	
伊在甲	11:33	11:58	12:45	14:50	15:51	
野間南入口	11:34	11:59	12:46	14:51	15:52	
上久所公民館	11:35	12:00	12:47	14:52	15:53	
蛭田	11:36	12:01	12:48	14:53	15:54	
旧延命寺車庫前	11:37	12:02	12:49	14:54	15:55	
延命寺入口	11:38	12:03	12:50	14:55	15:56	
栗熊	11:40	12:05	12:52	14:57	15:58	

【行き】

ふれあい交通		
便名	①	②
栗熊	8:41	9:57
延命寺入口	8:43	9:59
旧延命寺車庫前	8:44	10:00
蛭田	8:45	10:01
上久所公民館	8:46	10:02
野間南入口	8:47	10:03
伊在甲	8:48	10:04
野間西入口	8:49	10:05
野間公民館	8:51	10:07
野間中央	8:52	10:08
誓願寺下ごみ集積場前	8:53	10:09
岡公民館	8:56	10:12
旧下久所バス停	8:59	10:15
石塔前	9:00	10:16
三好内科・循環器科医院前	9:01	10:17
丹生公民館	9:03	10:19
十文字屋酒店前	9:05	10:21
マルショク坂ノ市店	9:11	10:27
坂ノ市駅バス停	9:13	10:29

路線バス		
坂ノ市駅バス停	9:23	10:39
大分医療センターバス停		
中央通り④	10:11	11:26
大分駅前	10:12	11:27

路線バス		
坂ノ市駅バス停	-	10:58
佐賀関バス停	-	11:31

【帰り】


路線バス						
大分駅前6	10:03	10:36	-	14:33		
中央通り⑥	10:05	10:38	-	14:35		
大分医療センターバス停	10:43		-			
坂ノ市駅バス停	10:58	11:24	-	15:22		

路線バス						
佐賀関バス停	10:10	-	13:40	-		
坂ノ市駅バス停	10:39	-	14:09	-		

ふれあい交通						
便名	①	②	③	④		
坂ノ市駅バス停	11:08	11:33	14:25	15:26		
マルショク坂ノ市店	11:10	11:35	14:27	15:28		
十文字屋酒店前	11:16	11:41	14:33	15:34		
丹生公民館	11:18	11:43	14:35	15:36		
三好内科・循環器科医院前	11:20	11:45	14:37	15:38		
石塔前	11:21	11:46	14:38	15:39		
旧下久所バス停	11:22	11:47	14:39	15:40		
岡公民館	11:25	11:50	14:42	15:43		
誓願寺下ごみ集積場前	11:28	11:53	14:45	15:46		
野間中央	11:29	11:54	14:46	15:47		
野間公民館	11:30	11:55	14:47	15:48		
野間西入口	11:32	11:57	14:49	15:50		
伊在甲	11:33	11:58	14:50	15:51		
野間南入口	11:34	11:59	14:51	15:52		
上久所公民館	11:35	12:00	14:52	15:53		
蛭田	11:36	12:01	14:53	15:54		
旧延命寺車庫前	11:37	12:02	14:54	15:55		
延命寺入口	11:38	12:03	14:55	15:56		
栗熊	11:40	12:05	14:57	15:58		

畑ルート

(新) 路線図 運行系統図

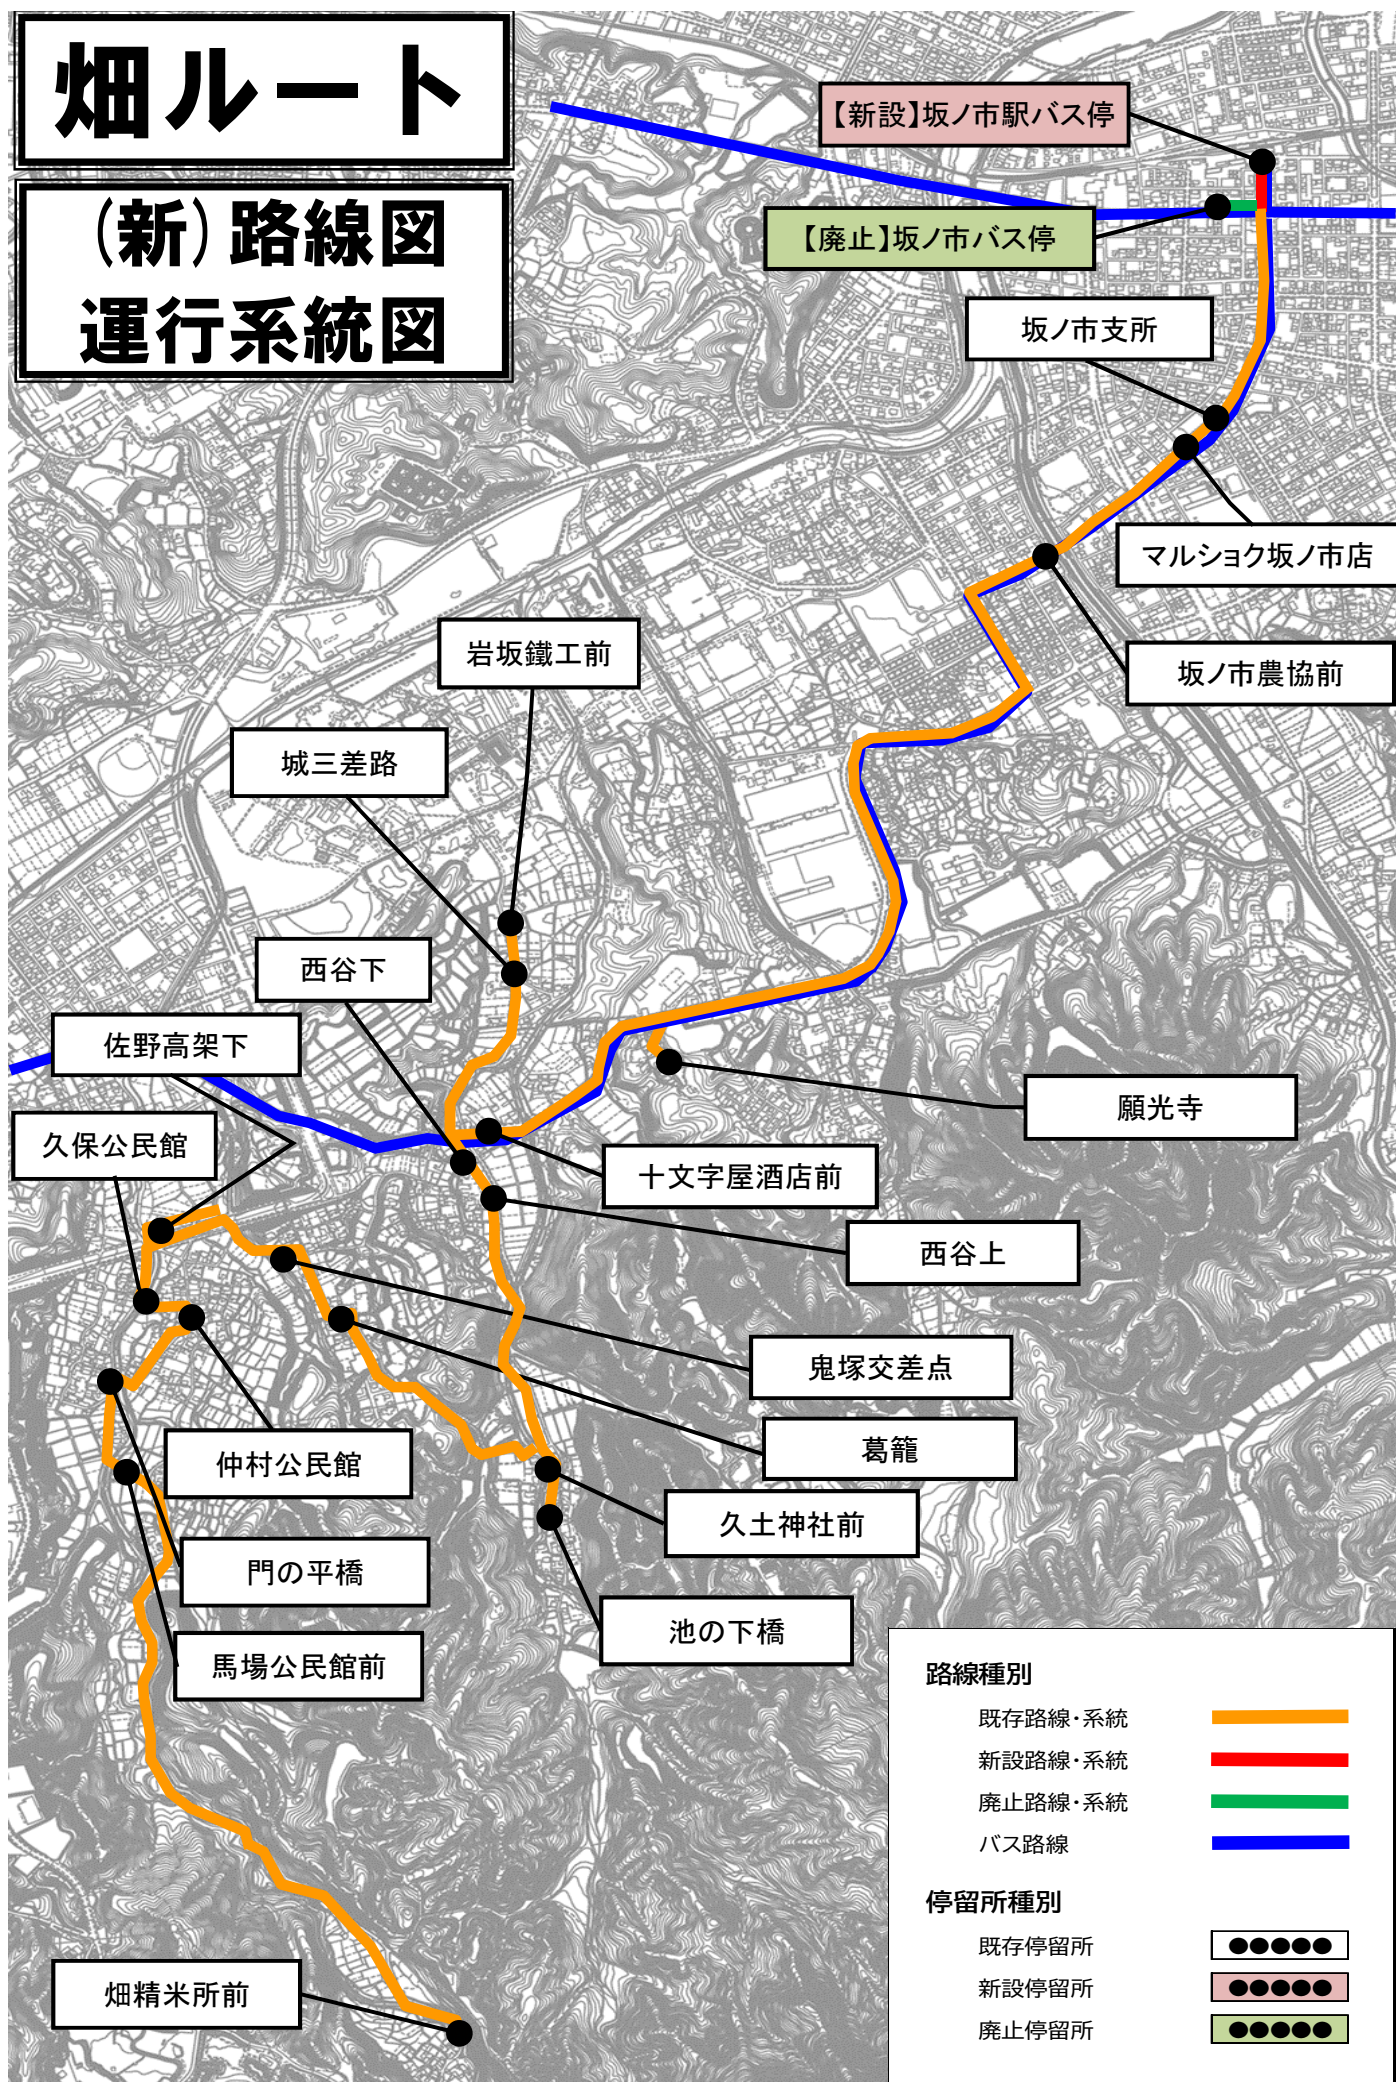

「ふれあい交通」運行時刻表

令和7年4月から

畑ルート

※赤字は令和6年度からの変更箇所

火曜日・金曜日運行便

【行き】

ふれあい交通		
便名	①	②
畑精米所前	8:41	9:57
馬場公民館前	8:45	10:01
門の平橋	8:46	10:02
仲村公民館	8:47	10:03
久保公民館	8:48	10:04
佐野高架下	8:49	10:05
鬼塚交差点	8:50	10:06
葛籠	8:51	10:07
池の下橋	8:54	10:10
久土神社前	8:55	10:11
西谷上	8:57	10:13
西谷下	8:58	10:14
岩坂鐵工前	9:00	10:16
城三差路	9:01	10:17
十文字屋酒店前	9:02	10:18
願光寺	9:04	10:20
坂ノ市農協前	9:09	10:25
マルショク坂ノ市店	9:10	10:26
坂ノ市支所	9:11	10:27
坂ノ市駅バス停	9:13	10:29

路線バス		
坂ノ市駅バス停	9:23	10:39
中央通り④	10:11	11:26
大分駅前	10:12	11:27

【帰り】

路線バス						
大分駅前 6	9:28	10:36	11:13	14:13	14:33	
中央通り⑥	9:30	10:38	11:15	14:15	14:35	
坂ノ市駅バス停	10:16	11:24	12:07	15:01	15:22	

ふれあい交通					
便名	①	②	③	④	⑤
坂ノ市駅バス停	10:24	11:30	12:20	15:05	15:32
坂ノ市支所	10:26	11:32	12:22	15:07	15:34
マルショク坂ノ市店	10:27	11:33	12:23	15:08	15:35
坂ノ市農協前	10:28	11:34	12:24	15:09	15:36
願光寺	10:33	11:39	12:29	15:14	15:41
十文字屋酒店前	10:35	11:41	12:31	15:16	15:43
城三差路	10:36	11:42	12:32	15:17	15:44
岩坂鐵工前	10:37	11:43	12:33	15:18	15:45
西谷下	10:39	11:45	12:35	15:20	15:47
西谷上	10:40	11:46	12:36	15:21	15:48
久土神社前	10:42	11:48	12:38	15:23	15:50
池の下橋	10:43	11:49	12:39	15:24	15:51
葛籠	10:46	11:52	12:42	15:27	15:54
鬼塚交差点	10:47	11:53	12:43	15:28	15:55
佐野高架下	10:48	11:54	12:44	15:29	15:56
久保公民館	10:49	11:55	12:45	15:30	15:57
仲村公民館	10:50	11:56	12:46	15:31	15:58
門の平橋	10:51	11:57	12:47	15:32	15:59
馬場公民館前	10:52	11:58	12:48	15:33	16:00
畑精米所前	10:56	12:02	12:52	15:37	16:04

水曜日運行便

【行き】


ふれあい交通		
便名	①	②
畑精米所前	8:41	9:57
馬場公民館前	8:45	10:01
門の平橋	8:46	10:02
仲村公民館	8:47	10:03
久保公民館	8:48	10:04
佐野高架下	8:49	10:05
鬼塚交差点	8:50	10:06
葛籠	8:51	10:07
池の下橋	8:54	10:10
久土神社前	8:55	10:11
西谷上	8:57	10:13
西谷下	8:58	10:14
岩坂鐵工前	9:00	10:16
城三差路	9:01	10:17
十文字屋酒店前	9:02	10:18
願光寺	9:04	10:20
坂ノ市農協前	9:09	10:25
マルショク坂ノ市店	9:10	10:26
坂ノ市支所	9:11	10:27
坂ノ市駅バス停	9:13	10:29

路線バス		
坂ノ市駅バス停	9:23	10:39
中央通り④	10:11	11:26
大分駅前	10:12	11:27

【帰り】

路線バス					
大分駅前 6	9:28	10:36	11:13	14:13	
中央通り⑥	9:30	10:38	11:15	14:15	
坂ノ市駅バス停	10:16	11:24	12:07	15:01	

ふれあい交通				
便名	①	②	③	④
坂ノ市駅バス停	10:24	11:30	12:20	15:05
坂ノ市支所	10:26	11:32	12:22	15:07
マルショク坂ノ市店	10:27	11:33	12:23	15:08
坂ノ市農協前	10:28	11:34	12:24	15:09
願光寺	10:33	11:39	12:29	15:14
十文字屋酒店前	10:35	11:41	12:31	15:16
城三差路	10:36	11:42	12:32	15:17
岩坂鐵工前	10:37	11:43	12:33	15:18
西谷下	10:39	11:45	12:35	15:20
西谷上	10:40	11:46	12:36	15:21
久土神社前	10:42	11:48	12:38	15:23
池の下橋	10:43	11:49	12:39	15:24
葛籠	10:46	11:52	12:42	15:27
鬼塚交差点	10:47	11:53	12:43	15:28
佐野高架下	10:48	11:54	12:44	15:29
久保公民館	10:49	11:55	12:45	15:30
仲村公民館	10:50	11:56	12:46	15:31
門の平橋	10:51	11:57	12:47	15:32
馬場公民館前	10:52	11:58	12:48	15:33
畑精米所前	10:56	12:02	12:52	15:37

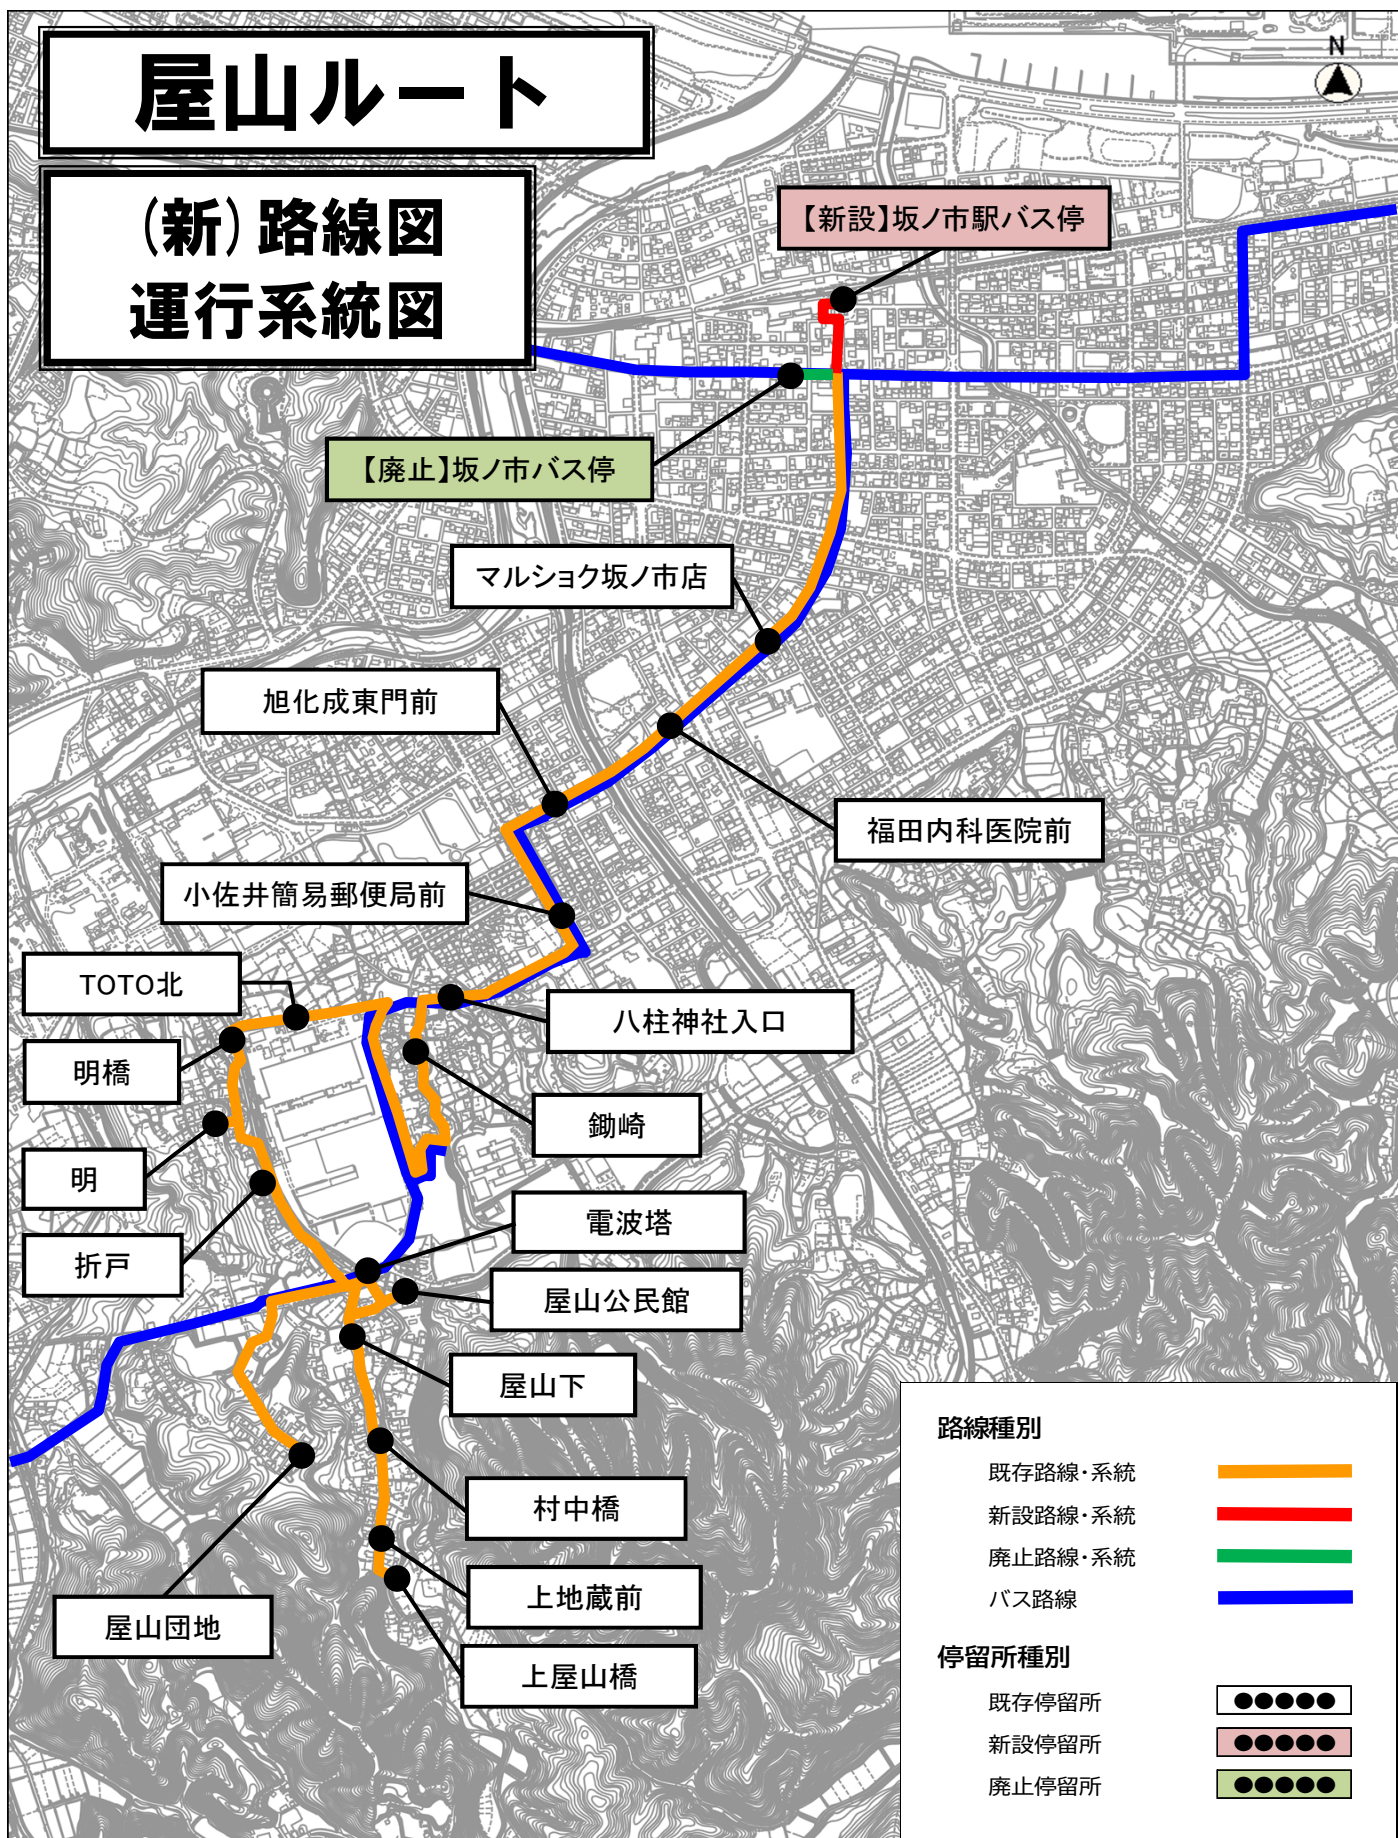

「ふれあい交通」運行時刻表

令和7年4月から

屋山ルート

※赤字は令和6年度からの変更箇所

火曜日・水曜日・金曜日運行便

【行き】

ふれあい交通		
便名	①	②
屋山団地	7:51	9:16
上屋山橋	7:54	9:19
上地蔵前	7:55	9:20
村中橋	7:56	9:21
屋山下	7:57	9:22
屋山公民館	7:58	9:23
電波塔	7:59	9:24
折戸	8:00	9:25
明	8:01	9:26
明橋	8:02	9:27
TOTO北	8:03	9:28
鋤崎	8:05	9:30
八柱神社入口	8:06	9:31
小佐井簡易郵便局前	8:07	9:32
旭化成東門前	8:08	9:33
福田内科医院前	8:09	9:34
マルショク坂ノ市店	8:10	9:35
坂ノ市支所	8:11	9:36
坂ノ市駅バス停	8:13	9:38

【帰り】

路線バス					
大分駅前6	10:03	11:13	-	14:33	
中央通り⑥	10:05	11:15	-	14:35	
大分医療センターバス停	10:43	11:53	-		
坂ノ市駅バス停	10:58	12:08	-	15:22	

ふれあい交通					
便名	①	②	③	④	
坂ノ市駅バス停	11:08	12:18	13:20	15:32	
坂ノ市支所	11:10	12:20	13:22	15:34	
マルショク坂ノ市店	11:11	12:21	13:23	15:35	
福田内科医院前	11:12	12:22	13:24	15:36	
旭化成東門前	11:13	12:23	13:25	15:37	
小佐井簡易郵便局前	11:14	12:24	13:26	15:38	
八柱神社入口	11:15	12:25	13:27	15:39	
鋤崎	11:16	12:26	13:28	15:40	
TOTO北	11:18	12:28	13:30	15:42	
明橋	11:19	12:29	13:31	15:43	
明	11:20	12:30	13:32	15:44	
折戸	11:21	12:31	13:33	15:45	
電波塔	11:22	12:32	13:34	15:46	
屋山公民館	11:23	12:33	13:35	15:47	
屋山下	11:24	12:34	13:36	15:48	
村中橋	11:25	12:35	13:37	15:49	
上地蔵前	11:26	12:36	13:38	15:50	
上屋山橋	11:27	12:37	13:39	15:51	
屋山団地	11:30	12:40	13:42	15:54	

路線バス		
坂ノ市駅バス停	8:23	9:48
大分医療センターバス停	8:38	10:02
中央通り④	9:19	10:42
大分駅前	9:20	10:43

木曜日運行便

【行き】


ふれあい交通	
便名	①
屋山団地	7:51
上屋山橋	7:54
上地蔵前	7:55
村中橋	7:56
屋山下	7:57
屋山公民館	7:58
電波塔	7:59
折戸	8:00
明	8:01
明橋	8:02
TOTO北	8:03
鋤崎	8:05
八柱神社入口	8:06
小佐井簡易郵便局前	8:07
旭化成東門前	8:08
福田内科医院前	8:09
マルショク坂ノ市店	8:10
坂ノ市支所	8:11
坂ノ市駅バス停	8:13

路線バス	
坂ノ市駅バス停	8:23
大分医療センターバス停	8:38
中央通り④	9:19
大分駅前	9:20

【帰り】

路線バス	
大分駅前6	11:13
中央通り⑥	11:15
大分医療センターバス停	11:53
坂ノ市駅バス停	12:08

ふれあい交通	
便名	①
坂ノ市駅バス停	12:18
坂ノ市支所	12:20
マルショク坂ノ市店	12:21
福田内科医院前	12:22
旭化成東門前	12:23
小佐井簡易郵便局前	12:24
八柱神社入口	12:25
鋤崎	12:26
TOTO北	12:28
明橋	12:29
明	12:30
折戸	12:31
電波塔	12:32
屋山公民館	12:33
屋山下	12:34
村中橋	12:35
上地蔵前	12:36
上屋山橋	12:37
屋山団地	12:40

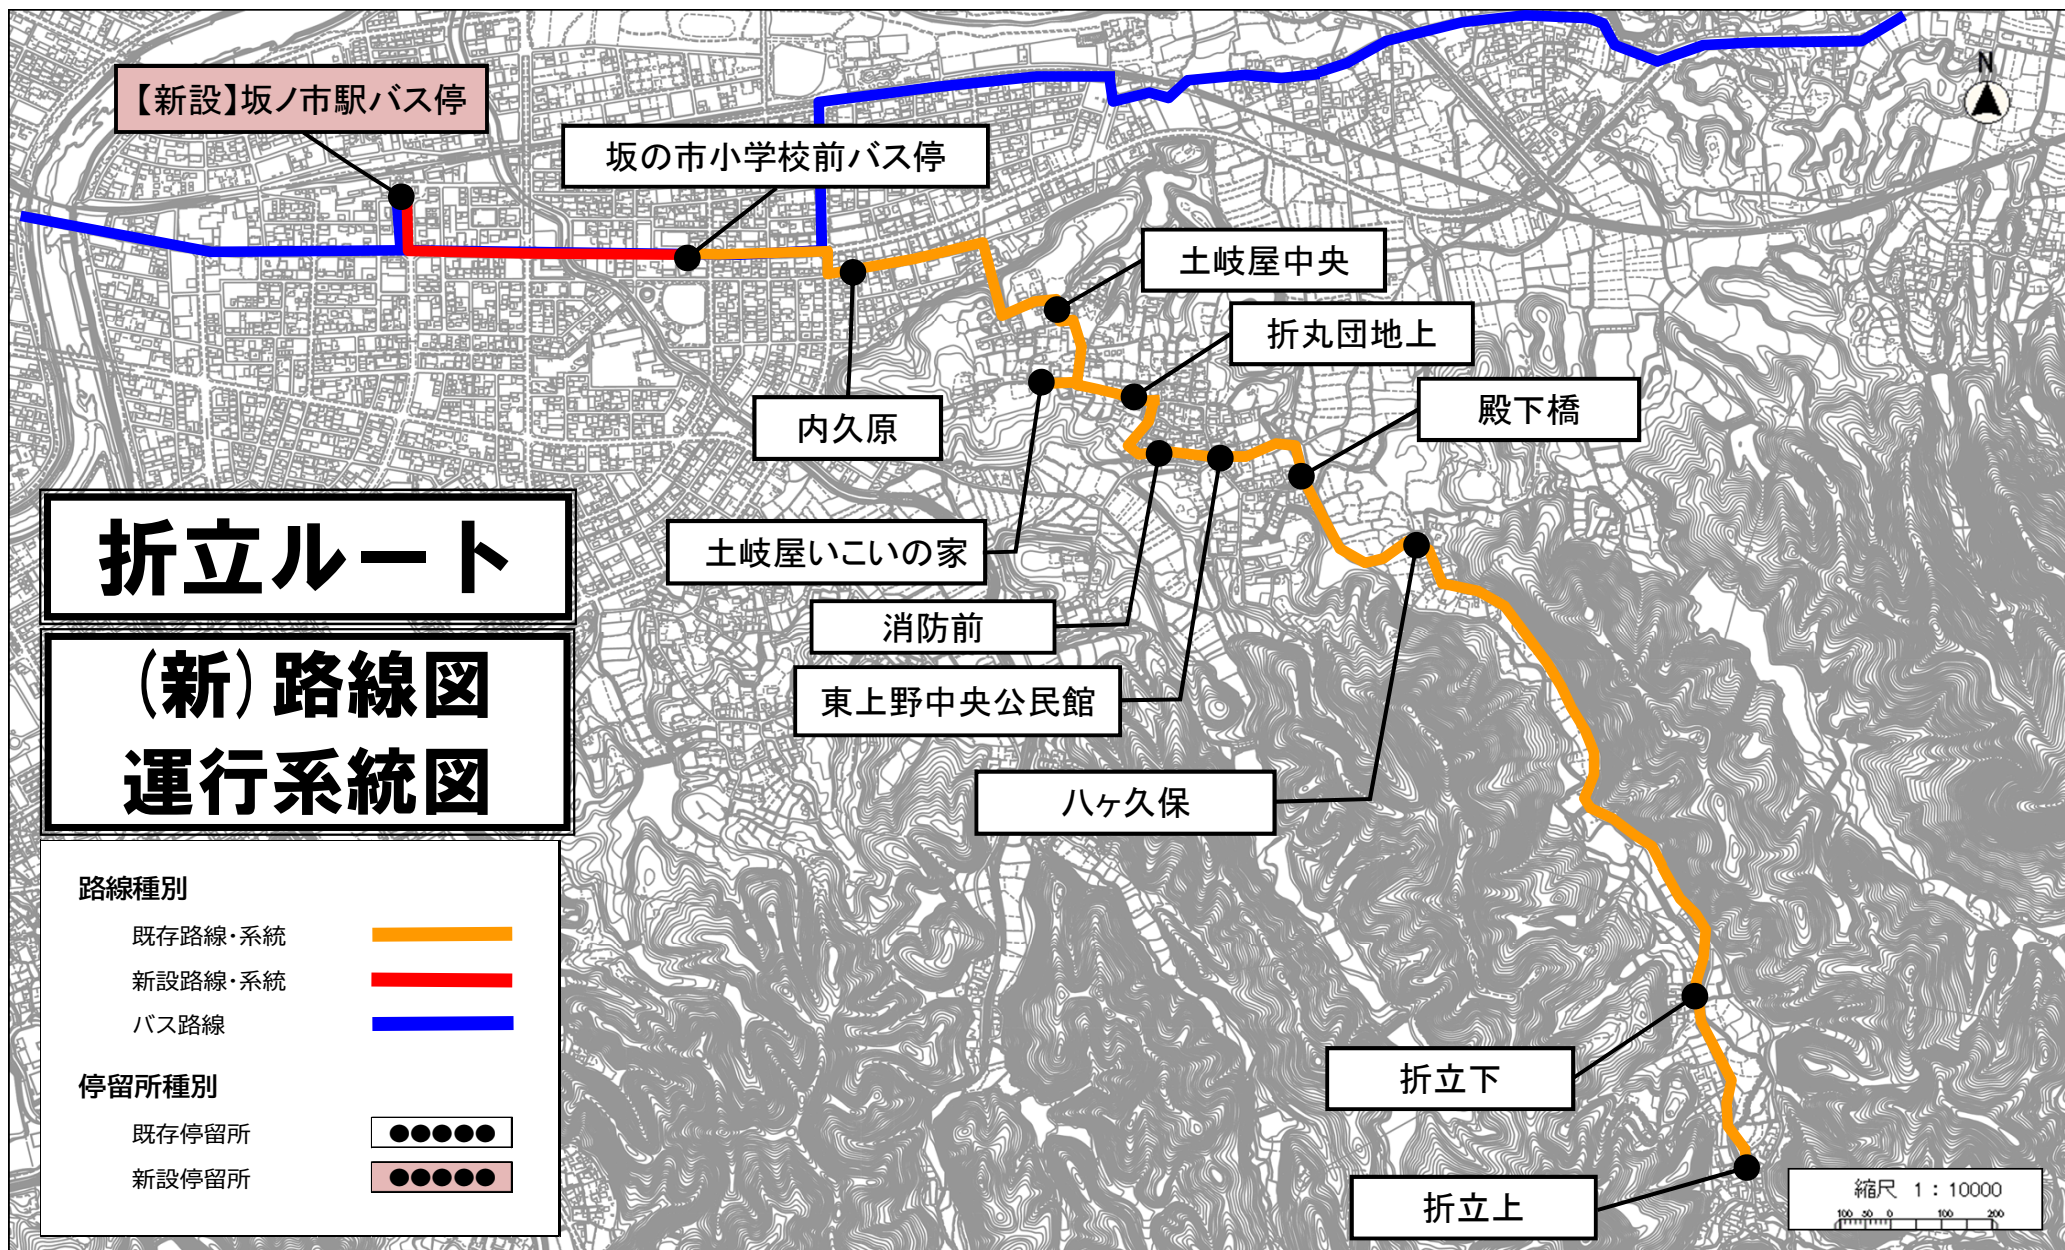

折立ルート

月・水・金曜日運行便

※赤字は令和6年度からの変更箇所

【行き】

ふれあい交通		
便名	①	②
折立上	7:55	9:21
折立下	7:57	9:23
ハヶ久保	8:01	9:27
殿下橋	8:02	9:28
東上野中央公民館	8:03	9:29
消防前	8:04	9:30
折丸団地上	8:05	9:31
土岐屋いこいの家	8:06	9:32
土岐屋中央	8:07	9:33
内久原	8:09	9:35
坂の市小学校前バス停	8:11	9:37
坂ノ市駅バス停	8:13	9:38

路線バス		
坂の市小学校前バス停	8:21	9:47
坂ノ市駅バス停	8:23	9:48
大分医療センターバス停	8:38	10:02
中央通り④	9:19	10:42
大分駅前	9:20	10:43

【帰り】

路線バス			
大分駅前 6	10:36	11:13	14:33
中央通り⑥	10:38	11:15	14:35
大分医療センターバス停		11:53	
坂ノ市駅バス停	11:24	12:08	15:22
坂の市小学校前バス停	11:26	12:10	15:23

ふれあい交通			
便名	①	②	③
坂ノ市駅バス停	11:34	12:18	15:32
坂の市小学校前バス停	11:36	12:20	15:33
内久原	11:38	12:22	15:35
土岐屋中央	11:40	12:24	15:37
土岐屋いこいの家	11:41	12:25	15:38
折丸団地上	11:42	12:26	15:39
消防前	11:43	12:27	15:40
東上野中央公民館	11:44	12:28	15:41
殿下橋	11:45	12:29	15:42
ハヶ久保	11:46	12:30	15:43
折立下	11:50	12:34	15:47
折立上	11:52	12:36	15:49

道尻ルート

(新) 路線図 運行系統図

路線種別

既存路線・系統



新設路線・系統



バス路線



停留所種別

既存停留所



新設停留所



【新設】坂ノ市駅バス停

坂の市小学校前バス停

内久原

本村7班中央

木田東部公民館

タブの木

中尾

八尾

下道尻橋

道尻公民館

奥道尻

縮尺 1 : 10000

100 50 0 100 200

「ふれあい交通」運行時刻表

令和7年4月から

道尻ルート

※赤字は令和6年度からの変更箇所

火曜日運行便

【行き】

ふれあい交通	
便名	①
タブの木	8:53
八尾	8:55
木田東部公民館	8:57
奥道尻	9:01
下道尻橋	9:03
道尻公民館	9:04
中尾	9:07
本村7班中央	9:09
内久原	9:11
坂の市小学校前バス停	9:13
坂ノ市駅バス停	9:14

路線バス	
坂の市小学校前バス停	9:22
坂ノ市駅バス停	9:23
大分医療センターバス停	
中央通り④	10:11
大分駅前	10:12

【帰り】

路線バス	
大分駅前6	10:03
中央通り⑥	10:05
大分医療センターバス停	10:43
坂ノ市駅バス停	10:58
坂の市小学校前バス停	11:00

ふれあい交通	
便名	①
坂ノ市駅バス停	11:08
坂の市小学校前バス停	11:10
内久原	11:12
本村7班中央	11:14
中尾	11:16
道尻公民館	11:19
下道尻橋	11:20
奥道尻	11:22
木田東部公民館	11:26
八尾	11:28
タブの木	11:30

木曜日・金曜日運行便

【行き】

ふれあい交通		
便名	①	②
タブの木	9:18	10:08
八尾	9:20	10:10
木田東部公民館	9:22	10:12
奥道尻	9:26	10:16
下道尻橋	9:28	10:18
道尻公民館	9:29	10:19
中尾	9:32	10:22
本村7班中央	9:34	10:24
内久原	9:36	10:26
坂の市小学校前バス停	9:38	10:28
坂ノ市駅バス停	9:39	10:30

路線バス		
坂の市小学校前バス停	9:47	10:37
坂ノ市駅バス停	9:48	10:39
大分医療センターバス停	10:02	
中央通り④	10:42	11:26
大分駅前	10:43	11:27

【帰り】

路線バス		
大分駅前6	10:03	10:36
中央通り⑥	10:05	10:38
大分医療センターバス停	10:43	
坂ノ市駅バス停	10:58	11:24
坂の市小学校前バス停	11:00	11:26

ふれあい交通		
便名	①	②
坂ノ市駅バス停	11:08	11:34
坂の市小学校前バス停	11:10	11:36
内久原	11:12	11:38
本村7班中央	11:14	11:40
中尾	11:16	11:42
道尻公民館	11:19	11:45
下道尻橋	11:20	11:46
奥道尻	11:22	11:48
木田東部公民館	11:26	11:52
八尾	11:28	11:54
タブの木	11:30	11:56

家島ルート

(新) 路線図 運行系統図

路線種別

既存路線・系統



新設路線・系統



バス路線



停留所種別

既存停留所



新設停留所



廃止停留所



家島仲

家島公民館前

プール前

家島下

家島上交差点前

旧王子製紙前バス停

小中島郵便局前

【廃止】鶴崎バス停

旧徳島バス停

【新設】西町バス停

鶴崎支所前バス停

「ふれあい交通」運行時刻表

令和7年4月から

家島ルート

※赤字は令和6年度からの変更箇所

月曜日運行便

【行き】 【帰り】

ふれあい交通		路線バス（大分駅⇒【高城経由】鶴崎）	
便名	①	大分駅前6	10:53
家島公民館前	8:39	中央通り⑥	10:55
家島下	8:40	西町バス停	11:19
家島仲	8:41		
プール前	8:42	路線バス（大分駅⇒【森町経由】鶴崎）	
家島上交差点前	8:43	中央通り③	10:38
旧王子製紙前バス停	8:45	大分駅前3	10:41
小中島郵便局前	8:46	アクロス入口バス停	10:54
旧徳島バス停	8:47	西町バス停	11:13
鶴崎支所前バス停	8:48		
西町バス停	8:49	路線バス（佐賀関方面⇒鶴崎）	
		佐賀関バス停	10:10
路線バス（鶴崎⇒【高城経由】大分駅）		大分医療センターバス停	
西町バス停	8:52	西町バス停	11:00
中央通り④	9:19		
大分駅前	9:20		
ふれあい交通			
便名	①		
西町バス停	11:23		
鶴崎支所前バス停	11:24		
旧徳島バス停	11:25		
小中島郵便局前	11:26		
旧王子製紙前バス停	11:27		
家島上交差点前	11:29		
プール前	11:30		
家島仲	11:31		
家島下	11:32		
家島公民館前	11:33		

火曜日運行便

【行き】 【帰り】


ふれあい交通			
便名	①	②	③
家島公民館前	8:39	8:59	9:56
家島下	8:40	9:00	9:57
家島仲	8:41	9:01	9:58
プール前	8:42	9:02	9:59
家島上交差点前	8:43	9:03	10:00
旧王子製紙前バス停	8:45	9:05	10:02
小中島郵便局前	8:46	9:06	10:03
旧徳島バス停	8:47	9:07	10:04
鶴崎支所前バス停	8:48	9:08	10:05
西町バス停	8:49	9:09	10:06
路線バス（鶴崎⇒【高城経由】大分駅）			
西町バス停	8:52	9:19	10:16
中央通り④	9:19	9:45	10:42
大分駅前	9:20	9:46	10:43
路線バス（鶴崎⇒【森町経由】大分駅）			
西町バス停	8:58	-	10:45
アクロス入口バス停	9:18	-	11:03
中央通り④	9:35	-	11:20
大分駅前	9:36	-	11:21
路線バス（鶴崎⇒佐賀関方面）			
西町バス停	-	-	10:30
大分医療センターバス停	-	-	10:43
佐賀関バス停	-	-	11:31

金曜日運行便

【行き】 【帰り】

ふれあい交通			
便名	①	②	③
家島公民館前	8:39	8:59	9:24
家島下	8:40	9:00	9:25
家島仲	8:41	9:01	9:26
プール前	8:42	9:02	9:27
家島上交差点前	8:43	9:03	9:28
旧王子製紙前バス停	8:45	9:05	9:30
小中島郵便局前	8:46	9:06	9:31
旧徳島バス停	8:47	9:07	9:32
鶴崎支所前バス停	8:48	9:08	9:33
西町バス停	8:49	9:09	9:34
路線バス（鶴崎⇒【高城経由】大分駅）			
西町バス停	8:52	9:19	9:44
中央通り④	9:19	9:45	10:11
大分駅前	9:20	9:46	10:12
路線バス（鶴崎⇒【森町経由】大分駅）			
西町バス停	8:58	-	10:45
アクロス入口バス停	9:18	-	11:03
中央通り④	9:35	-	11:20
大分駅前	9:36	-	11:21
路線バス（鶴崎⇒佐賀関方面）			
西町バス停	-	-	-
大分医療センターバス停	-	-	-
佐賀関バス停	-	-	-

路線バス（大分駅⇒【高城経由】鶴崎）			
大分駅前6	10:26	11:23	11:38
中央通り⑥	10:28	11:25	11:40
西町バス停	10:53	11:50	12:04
路線バス（大分駅⇒【森町経由】鶴崎）			
中央通り③	9:38	-	11:38
大分駅前3	9:41	-	11:41
アクロス入口バス停	9:54	-	11:54
西町バス停	10:12	-	12:13
路線バス（佐賀関方面⇒鶴崎）			
佐賀関バス停	10:10	-	-
大分医療センターバス停		-	-
西町バス停	11:00	-	-
ふれあい交通			
便名	①	②	③
西町バス停	11:05	12:00	12:23
鶴崎支所前バス停	11:06	12:01	12:24
旧徳島バス停	11:07	12:02	12:25
小中島郵便局前	11:08	12:03	12:26
旧王子製紙前バス停	11:09	12:04	12:27
家島上交差点前	11:11	12:06	12:29
プール前	11:12	12:07	12:30
家島仲	11:13	12:08	12:31
家島下	11:14	12:09	12:32
家島公民館前	11:15	12:10	12:33

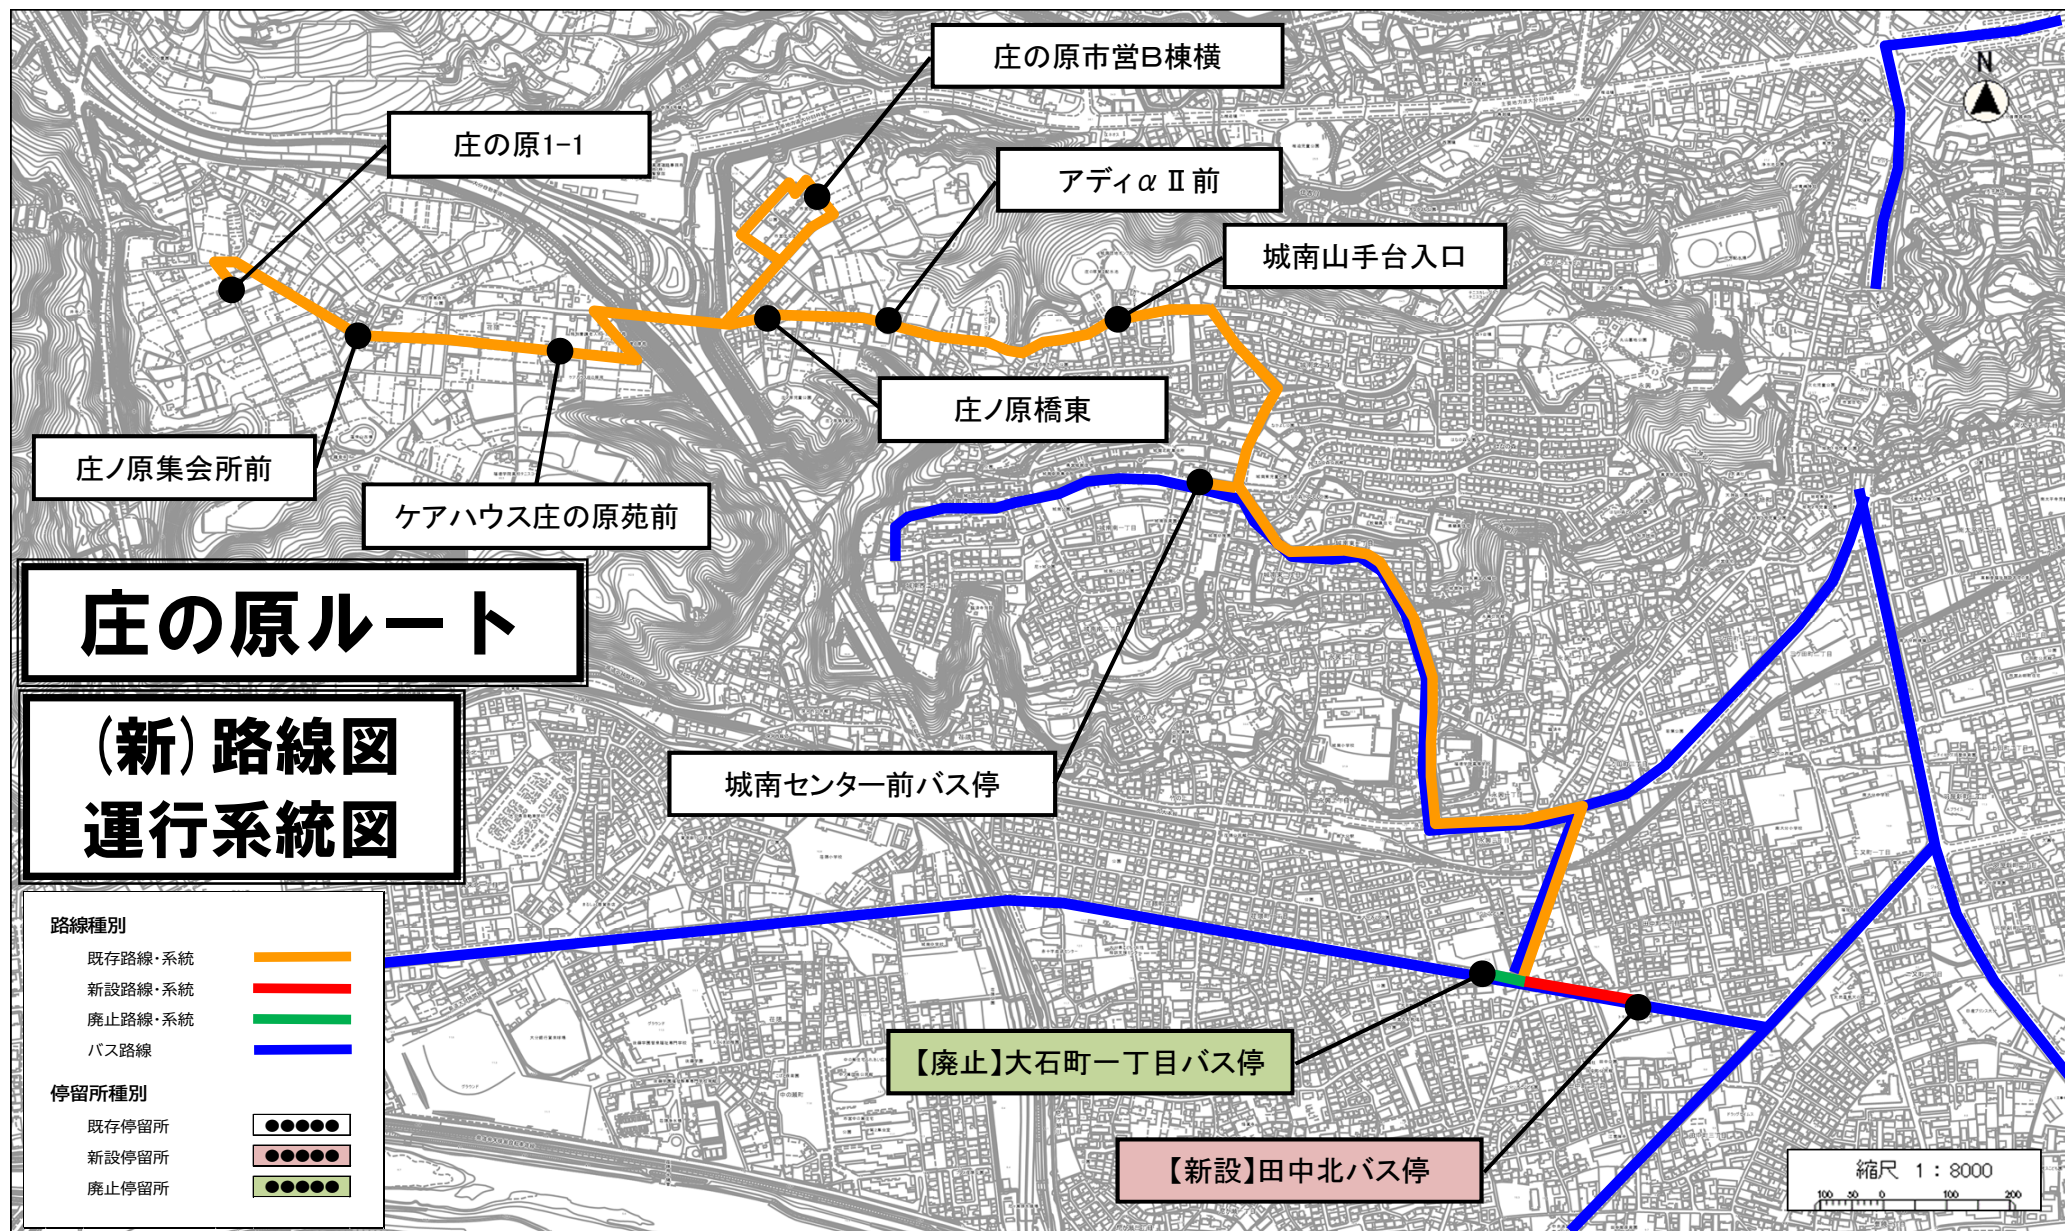

「ふれあい交通」運行時刻表

令和7年4月から

庄の原ルート

※赤字は令和6年度からの変更箇所

月曜日運行便

【行き】

ふれあい交通		
便名	①	②
庄の原1-1	#N/A	#N/A
庄ノ原集会所前	#N/A	#N/A
ケアハウス庄の原苑前	#N/A	#N/A
庄の原市営B棟横	#N/A	#N/A
庄ノ原橋東	#N/A	#N/A
アディアⅡ前	#N/A	#N/A
城南山手台入口	#N/A	#N/A
城南センター前バス停	#N/A	#N/A
大石町一丁目バス停	9:39	10:27

路線バス		
城南センター前バス停		
大分駅前		
中央通り⑥		

路線バス		
大石町一丁目バス停		
大学病院バス停		

【帰り】

路線バス	
大学病院バス停	
大石町一丁目バス停	

路線バス	
中央通り②	
大分駅前 4	
城南センター前バス停	

ふれあい交通	
便名	①
大石町一丁目バス停	13:21
城南センター前バス停	#N/A
城南山手台入口	#N/A
アディアⅡ前	#N/A
庄ノ原橋東	#N/A
庄の原市営B棟横	#N/A
ケアハウス庄の原苑前	#N/A
庄ノ原集会所前	#N/A
庄の原1-1	#N/A

火曜日運行便

【行き】

ふれあい交通			
便名	①	②	③
庄の原1-1	7:51	8:36	9:06
庄ノ原集会所前	7:52	8:37	9:07
ケアハウス庄の原苑前	7:53	8:38	9:08
庄の原市営B棟横	7:55	8:40	9:10
庄ノ原橋東	7:56	8:41	9:11
アディアⅡ前	7:57	8:42	9:12
城南山手台入口	7:58	8:43	9:13
城南センター前バス停	8:00	8:45	9:15
田中北バス停	8:09	8:54	9:24

路線バス			
城南センター前バス停	8:17	9:02	9:35
大分駅前	8:36	9:18	9:52
中央通り⑥	8:38	9:20	9:54

路線バス			
田中北バス停	8:13	8:58	9:43
大学病院バス停	8:30	9:15	10:00

【帰り】

路線バス		
大学病院バス停	12:30	13:01
田中北バス停	12:46	13:17

路線バス		
中央通り②	-	12:54
大分駅前 4	-	12:57
城南センター前バス停	-	13:12

ふれあい交通		
便名	①	②
田中北バス停	12:50	13:21
城南センター前バス停	12:59	13:30
城南山手台入口	13:01	13:32
アディアⅡ前	13:02	13:33
庄ノ原橋東	13:03	13:34
庄の原市営B棟横	13:04	13:35
ケアハウス庄の原苑前	13:06	13:37
庄ノ原集会所前	13:07	13:38
庄の原1-1	13:08	13:39

金曜日運行便

【行き】

ふれあい交通			
便名	①	②	②
庄の原1-1	8:36	9:06	10:10
庄ノ原集会所前	8:37	9:07	10:11
ケアハウス庄の原苑前	8:38	9:08	10:12
庄の原市営B棟横	8:40	9:10	10:14
庄ノ原橋東	8:41	9:11	10:15
アディアⅡ前	8:42	9:12	10:16
城南山手台入口	8:43	9:13	10:17
城南センター前バス停	8:45	9:15	10:19
田中北バス停	8:54	9:24	10:28

路線バス			
城南センター前バス停	9:02	9:35	10:20
大分駅前	9:18	9:52	10:37
中央通り⑥	9:20	9:54	10:39

路線バス			
田中北バス停	8:58	9:43	10:32
大学病院バス停	9:15	10:00	10:49

【帰り】


路線バス		
大学病院バス停	13:01	13:30
田中北バス停	13:17	13:46

路線バス		
中央通り②	12:54	12:54
大分駅前 4	12:57	12:57
城南センター前バス停	13:12	13:12

ふれあい交通		
便名	①	①
田中北バス停	13:21	13:58
城南センター前バス停	13:30	14:07
城南山手台入口	13:32	14:09
アディアⅡ前	13:33	14:10
庄ノ原橋東	13:34	14:11
庄の原市営B棟横	13:35	14:12
ケアハウス庄の原苑前	13:37	14:14
庄ノ原集会所前	13:38	14:15
庄の原1-1	13:39	14:16

上白木ルート

(新) 路線図 運行系統図

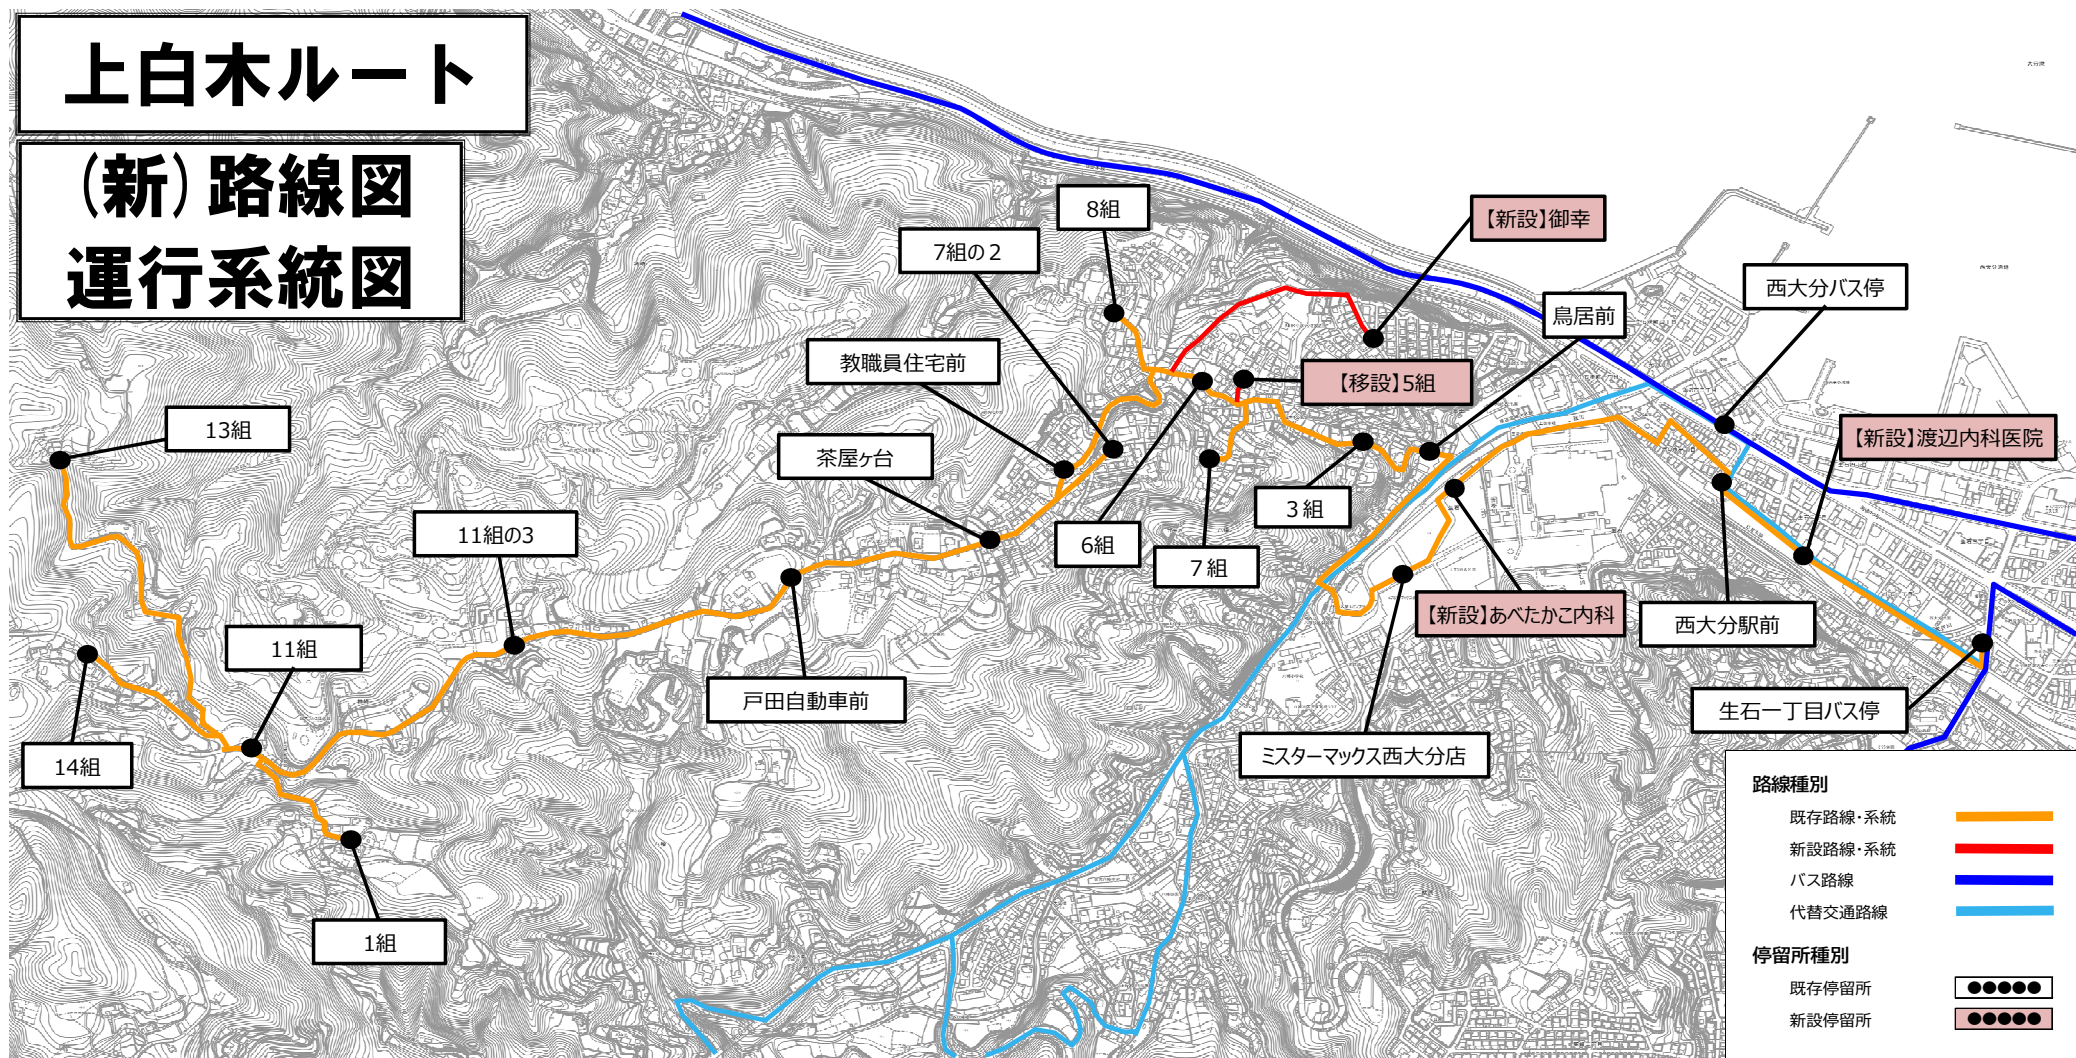

上白木ルート

※赤字は令和6年度からの変更箇所

月曜日運行便

【行き】

ふれあい交通			
便名	①	②	
13組	9:26	11:23	
14組	9:29	11:26	
11組	9:30	11:27	
1組	9:31	11:28	
11組の3	9:34	11:31	
戸田自動車前	9:36	11:33	
茶屋ヶ台	9:37	11:34	
7組の2	9:38	11:35	
教職員住宅前	9:39	11:36	
8組	9:41	11:38	
御幸	9:43	11:40	
6組	9:45	11:42	
7組	9:46	11:43	
5組	9:47	11:44	
3組	9:48	11:45	
鳥居前	9:49	11:46	
ミスターマックス	9:51	11:48	
あべたかこ内科	9:52	11:49	
西大分駅	9:54	11:51	
渡辺内科医院	9:55	11:52	
生石一丁目バス停	9:57	11:54	
路線バス			
生石一丁目バス停	10:07	12:07	
大分駅前バス停	10:19	12:19	
路線バス			
西大分バス停	10:02	12:02	
大分駅前バス停	10:16	12:16	

【帰り】

路線バス			
大分駅前バス停	11:00	16:00	
西大分バス停	11:14	16:14	
路線バス			
大分駅前バス停	10:30	16:00	
生石一丁目バス停	10:42	16:12	
ふれあい交通			
便名	①	②	
生石一丁目バス停	11:12	16:22	
渡辺内科医院	11:14	16:24	
西大分駅	11:15	16:25	
あべたかこ内科	11:17	16:27	
ミスターマックス	11:18	16:28	
鳥居前	11:20	16:30	
3組	11:21	16:31	
5組	11:22	16:32	
7組	11:23	16:33	
6組	11:24	16:34	
御幸	11:26	16:36	
8組	11:28	16:38	
教職員住宅前	11:30	16:40	
7組の2	11:31	16:41	
茶屋ヶ台	11:32	16:42	
戸田自動車前	11:33	16:43	
11組の3	11:35	16:45	
1組	11:38	16:48	
11組	11:39	16:49	
14組	11:40	16:50	
13組	11:43	16:53	

火曜日運行便

【行き】

ふれあい交通			
便名	①	②	
13組	8:26	9:26	
14組	8:29	9:29	
11組	8:30	9:30	
1組	8:31	9:31	
11組の3	8:34	9:34	
戸田自動車前	8:36	9:36	
茶屋ヶ台	8:37	9:37	
7組の2	8:38	9:38	
教職員住宅前	8:39	9:39	
8組	8:41	9:41	
御幸	8:43	9:43	
6組	8:45	9:45	
7組	8:46	9:46	
5組	8:47	9:47	
3組	8:48	9:48	
鳥居前	8:49	9:49	
ミスターマックス	8:51	9:51	
あべたかこ内科	8:52	9:52	
西大分駅	8:54	9:54	
渡辺内科医院	8:55	9:55	
生石一丁目バス停	8:57	9:57	
路線バス			
生石一丁目バス停	9:07	10:07	
大分駅前バス停	9:19	10:19	
路線バス			
西大分バス停	9:25	10:02	
大分駅前バス停	9:39	10:16	

【帰り】

路線バス			
大分駅前バス停	11:00	12:29	14:29
西大分バス停	11:14	12:43	14:43
路線バス			
大分駅前バス停	10:30	12:30	14:30
生石一丁目バス停	10:42	12:42	14:42
ふれあい交通			
便名	①	②	③
生石一丁目バス停	11:12	12:52	14:52
渡辺内科医院	11:14	12:54	14:54
西大分駅	11:15	12:55	14:55
あべたかこ内科	11:17	12:57	14:57
ミスターマックス	11:18	12:58	14:58
鳥居前	11:20	13:00	15:00
3組	11:21	13:01	15:01
5組	11:22	13:02	15:02
7組	11:23	13:03	15:03
6組	11:24	13:04	15:04
御幸	11:26	13:06	15:06
8組	11:28	13:08	15:08
教職員住宅前	11:30	13:10	15:10
7組の2	11:31	13:11	15:11
茶屋ヶ台	11:32	13:12	15:12
戸田自動車前	11:33	13:13	15:13
11組の3	11:35	13:15	15:15
1組	11:38	13:18	15:18
11組	11:39	13:19	15:19
14組	11:40	13:20	15:20
13組	11:43	13:23	15:23

水曜日・木曜日運行便

【行き】

ふれあい交通			
便名	①		
13組	9:26		
14組	9:29		
11組	9:30		
1組	9:31		
11組の3	9:34		
戸田自動車前	9:36		
茶屋ヶ台	9:37		
7組の2	9:38		
教職員住宅前	9:39		
8組	9:41		
御幸	9:43		
6組	9:45		
7組	9:46		
5組	9:47		
3組	9:48		
鳥居前	9:49		
ミスターマックス	9:51		
あべたかこ内科	9:52		
西大分駅	9:54		
渡辺内科医院	9:55		
生石一丁目バス停	9:57		
路線バス			
生石一丁目バス停	10:07		
大分駅前バス停	10:19		
路線バス			
西大分バス停	10:02		
大分駅前バス停	10:16		

【帰り】

路線バス			
大分駅前バス停	11:00		
西大分バス停	11:14		
路線バス			
大分駅前バス停	10:30		
生石一丁目バス停	10:42		
ふれあい交通			
便名	①		
生石一丁目バス停	11:12		
渡辺内科医院	11:14		
西大分駅	11:15		
あべたかこ内科	11:17		
ミスターマックス	11:18		
鳥居前	11:20		
3組	11:21		
5組	11:22		
7組	11:23		
6組	11:24		
御幸	11:26		
8組	11:28		
教職員住宅前	11:30		
7組の2	11:31		
茶屋ヶ台	11:32		
戸田自動車前	11:33		
11組の3	11:35		
1組	11:38		
11組	11:39		
14組	11:40		
13組	11:43		


金曜日運行便

【行き】

ふれあい交通			
便名	①	②	③
13組	8:26	9:26	11:23
14組	8:29	9:29	11:26
11組	8:30	9:30	11:27
1組	8:31	9:31	11:28
11組の3	8:34	9:34	11:31
戸田自動車前	8:36	9:36	11:33
茶屋ヶ台	8:37	9:37	11:34
7組の2	8:38	9:38	11:35
教職員住宅前	8:39	9:39	11:36
8組	8:41	9:41	11:38
御幸	8:43	9:43	11:40
6組	8:45	9:45	11:42
7組	8:46	9:46	11:43
5組	8:47	9:47	11:44
3組	8:48	9:48	11:45
鳥居前	8:49	9:49	11:46
ミスターマックス	8:51	9:51	11:48
あべたかこ内科	8:52	9:52	11:49
西大分駅	8:54	9:54	11:51
渡辺内科医院	8:55	9:55	11:52
生石一丁目バス停	8:57	9:57	11:54
路線バス			
生石一丁目バス停	9:07	10:07	12:07
大分駅前バス停	9:19	10:19	12:19
路線バス			
西大分バス停	9:25	10:02	12:02
大分駅前バス停	9:39	10:16	12:16

【帰り】

路線バス			
大分駅前バス停	11:00	12:29	14:29
西大分バス停	11:14	12:43	14:43
路線バス			
大分駅前バス停	10:30	12:30	14:30
生石一丁目バス停	10:42	12:42	14:42
ふれあい交通			
便名	①	②	③
生石一丁目バス停	11:12	12:52	14:52
渡辺内科医院	11:14	12:54	14:54
西大分駅	11:15	12:55	14:55
あべたかこ内科	11:17	12:57	14:57
ミスターマックス	11:18	12:58	14:58
鳥居前	11:20	13:00	15:00
3組	11:21	13:01	15:01
5組	11:22	13:02	15:02
7組	11:23	13:03	15:03
6組	11:24	13:04	15:04
御幸	11:26	13:06	15:06
8組	11:28	13:08	15:08
教職員住宅前	11:30	13:10	15:10
7組の2	11:31	13:11	15:11
茶屋ヶ台	11:32	13:12	15:12
戸田自動車前	11:33	13:13	15:13
11組の3	11:35	13:15	15:15
1組	11:38	13:18	15:18
11組	11:39	13:19	15:19
14組	11:40	13:20	15:20
13組	11:43	13:23	15:23

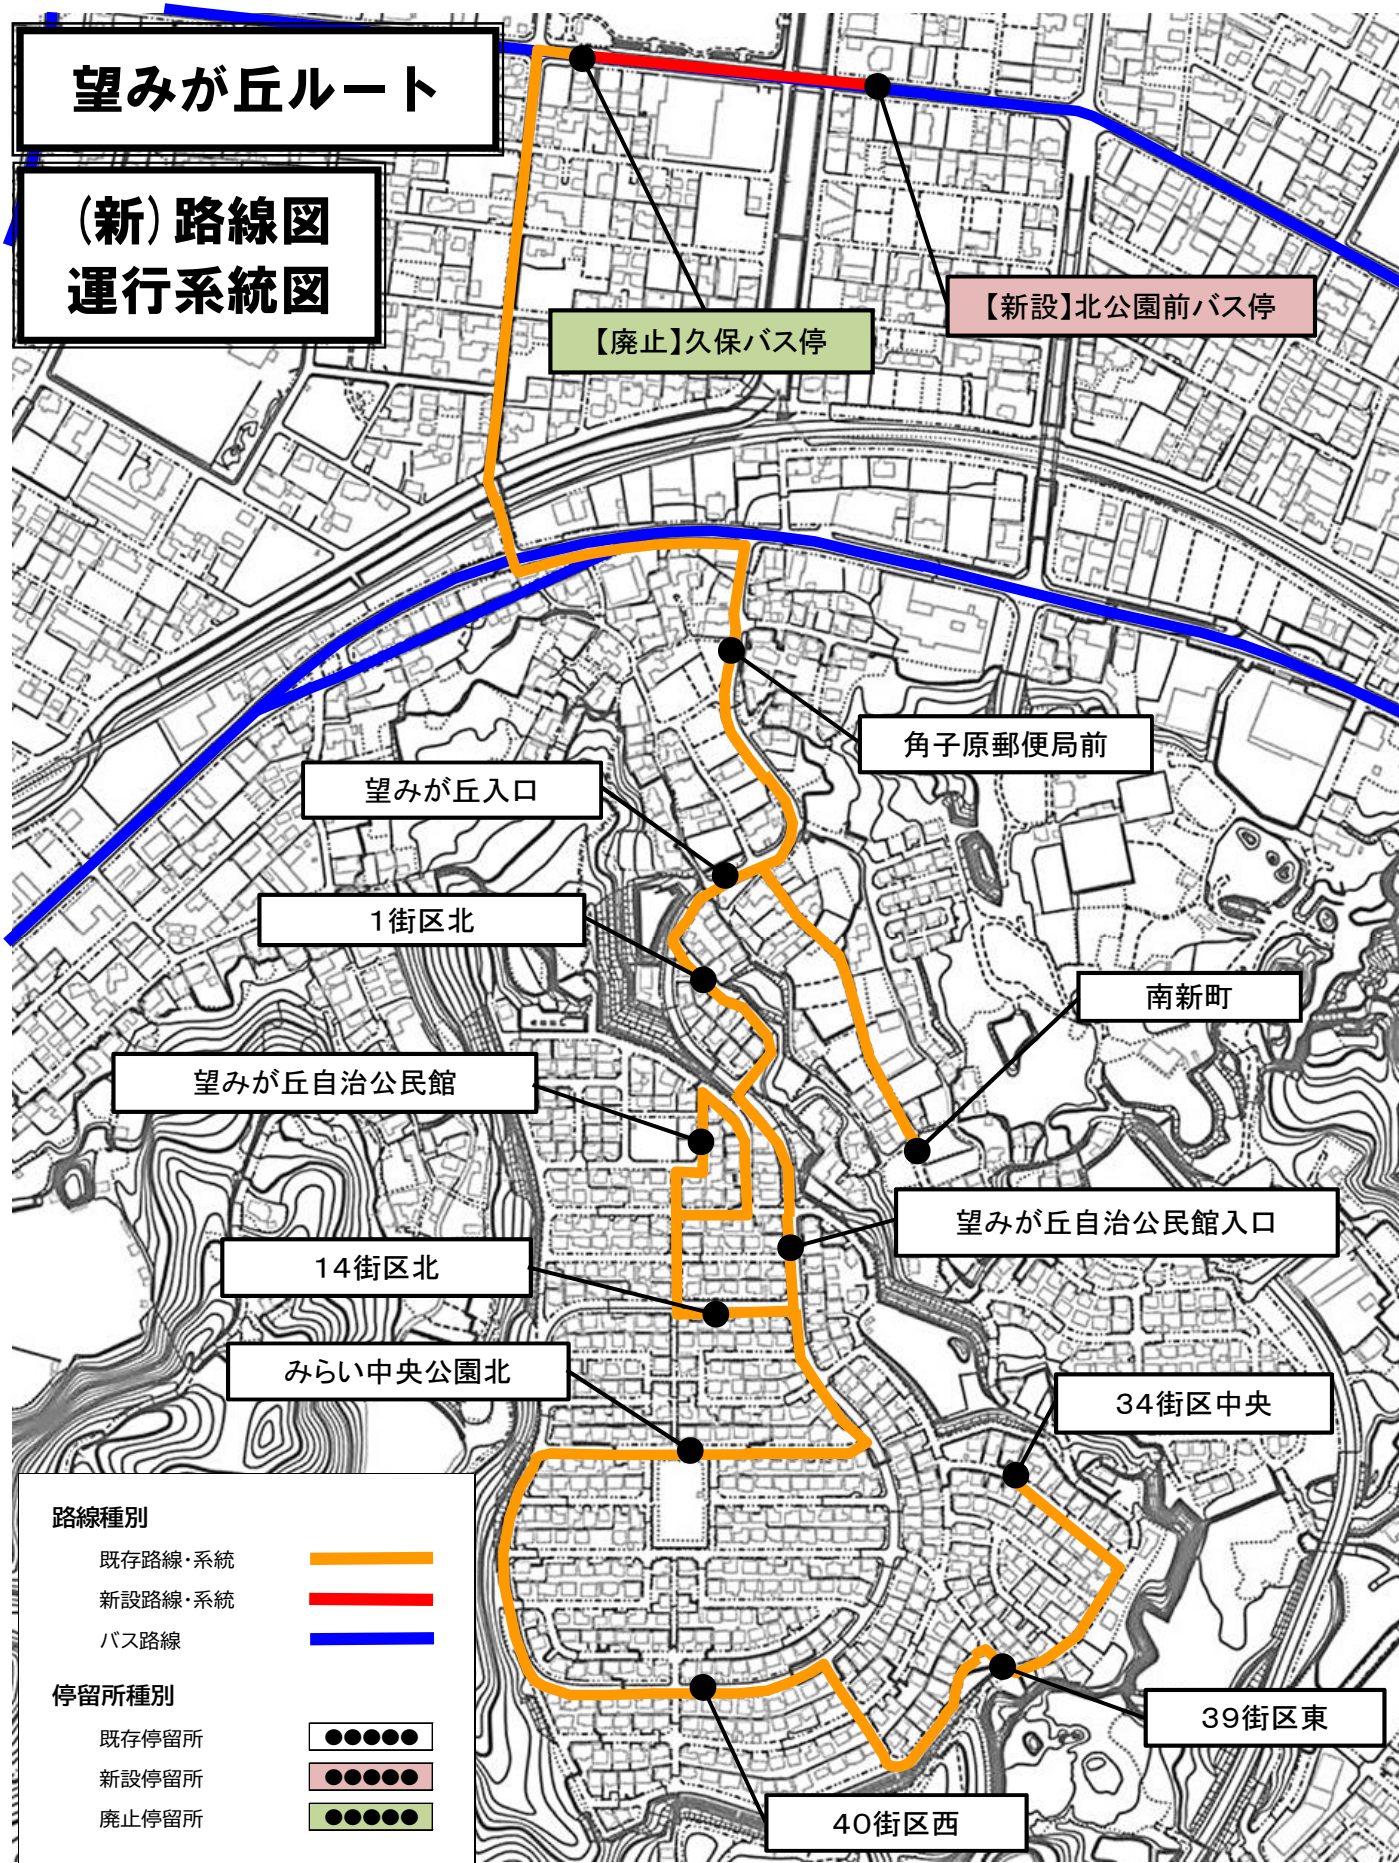

「ふれあい交通」運行時刻表

令和7年4月から

望みが丘ルート

【行き】

ふれあい交通				
便名	①	②		③
3 4 街区中央	8:24	9:14	11:35	12:39
3 9 街区東	8:25	9:15	11:36	12:40
4 0 街区西	8:26	9:16	11:37	12:41
みらい中央公園北	8:28	9:18	11:39	12:43
1 4 街区北	8:29	9:19	11:40	12:44
望みが丘自治公民館	8:30	9:20	11:41	12:45
望みが丘自治公民館入口	8:32	9:22	11:43	12:47
1 街区北	8:33	9:23	11:44	12:48
望みが丘入口	8:34	9:24	11:45	12:49
南新町	8:35	9:25	11:46	12:50
角子原郵便局前	8:37	9:27	11:48	12:52
北公園前バス停	8:40	9:30	11:51	12:55

路線バス（久保⇒大分駅）				
北公園前バス停	8:43	9:36		13:05
鶴崎駅前バス停	8:53	9:45		13:13
中央通り④	9:19	10:11		13:38
大分駅前	9:20	10:12		13:39

路線バス（久保⇒佐賀関）				
北公園前バス停	8:46	10:02		14:48
大分医療センターバス停	8:53	-		-
浜入口バス停	8:57	10:06		14:53

水曜日・金曜日運行便

※赤字は令和6年度からの変更箇所

【帰り】


路線バス（大分駅⇒久保）					
大分駅前 6	11:13		14:13	14:33	16:03
中央通り⑥	11:15		14:15	14:35	16:05
鶴崎駅前バス停	11:40		14:39	14:59	16:31
北公園前バス停	11:48		14:48	15:08	16:40

路線バス（佐賀関⇒久保）					
浜入口バス停	10:48		14:16	14:16	16:33
大分医療センターバス停	-		-	-	-
北公園前バス停	10:52		14:21	14:21	16:37

ふれあい交通					
便名	①		②	③	④
北公園前バス停	12:10	14:17	15:00	15:23	16:49
角子原郵便局前	12:13	14:20	15:03	15:26	16:52
南新町	12:15	14:22	15:05	15:28	16:54
望みが丘入口	12:16	14:23	15:06	15:29	16:55
1 街区北	12:17	14:24	15:07	15:30	16:56
望みが丘自治公民館入口	12:18	14:25	15:08	15:31	16:57
望みが丘自治公民館	12:20	14:27	15:10	15:33	16:59
1 4 街区北	12:21	14:28	15:11	15:34	17:00
みらい中央公園北	12:22	14:29	15:12	15:35	17:01
4 0 街区西	12:24	14:31	15:14	15:37	17:03
3 9 街区東	12:25	14:32	15:15	15:38	17:04
3 4 街区中央	12:26	14:33	15:16	15:39	17:05

曙台ルート

(新) 路線図 運行系統図

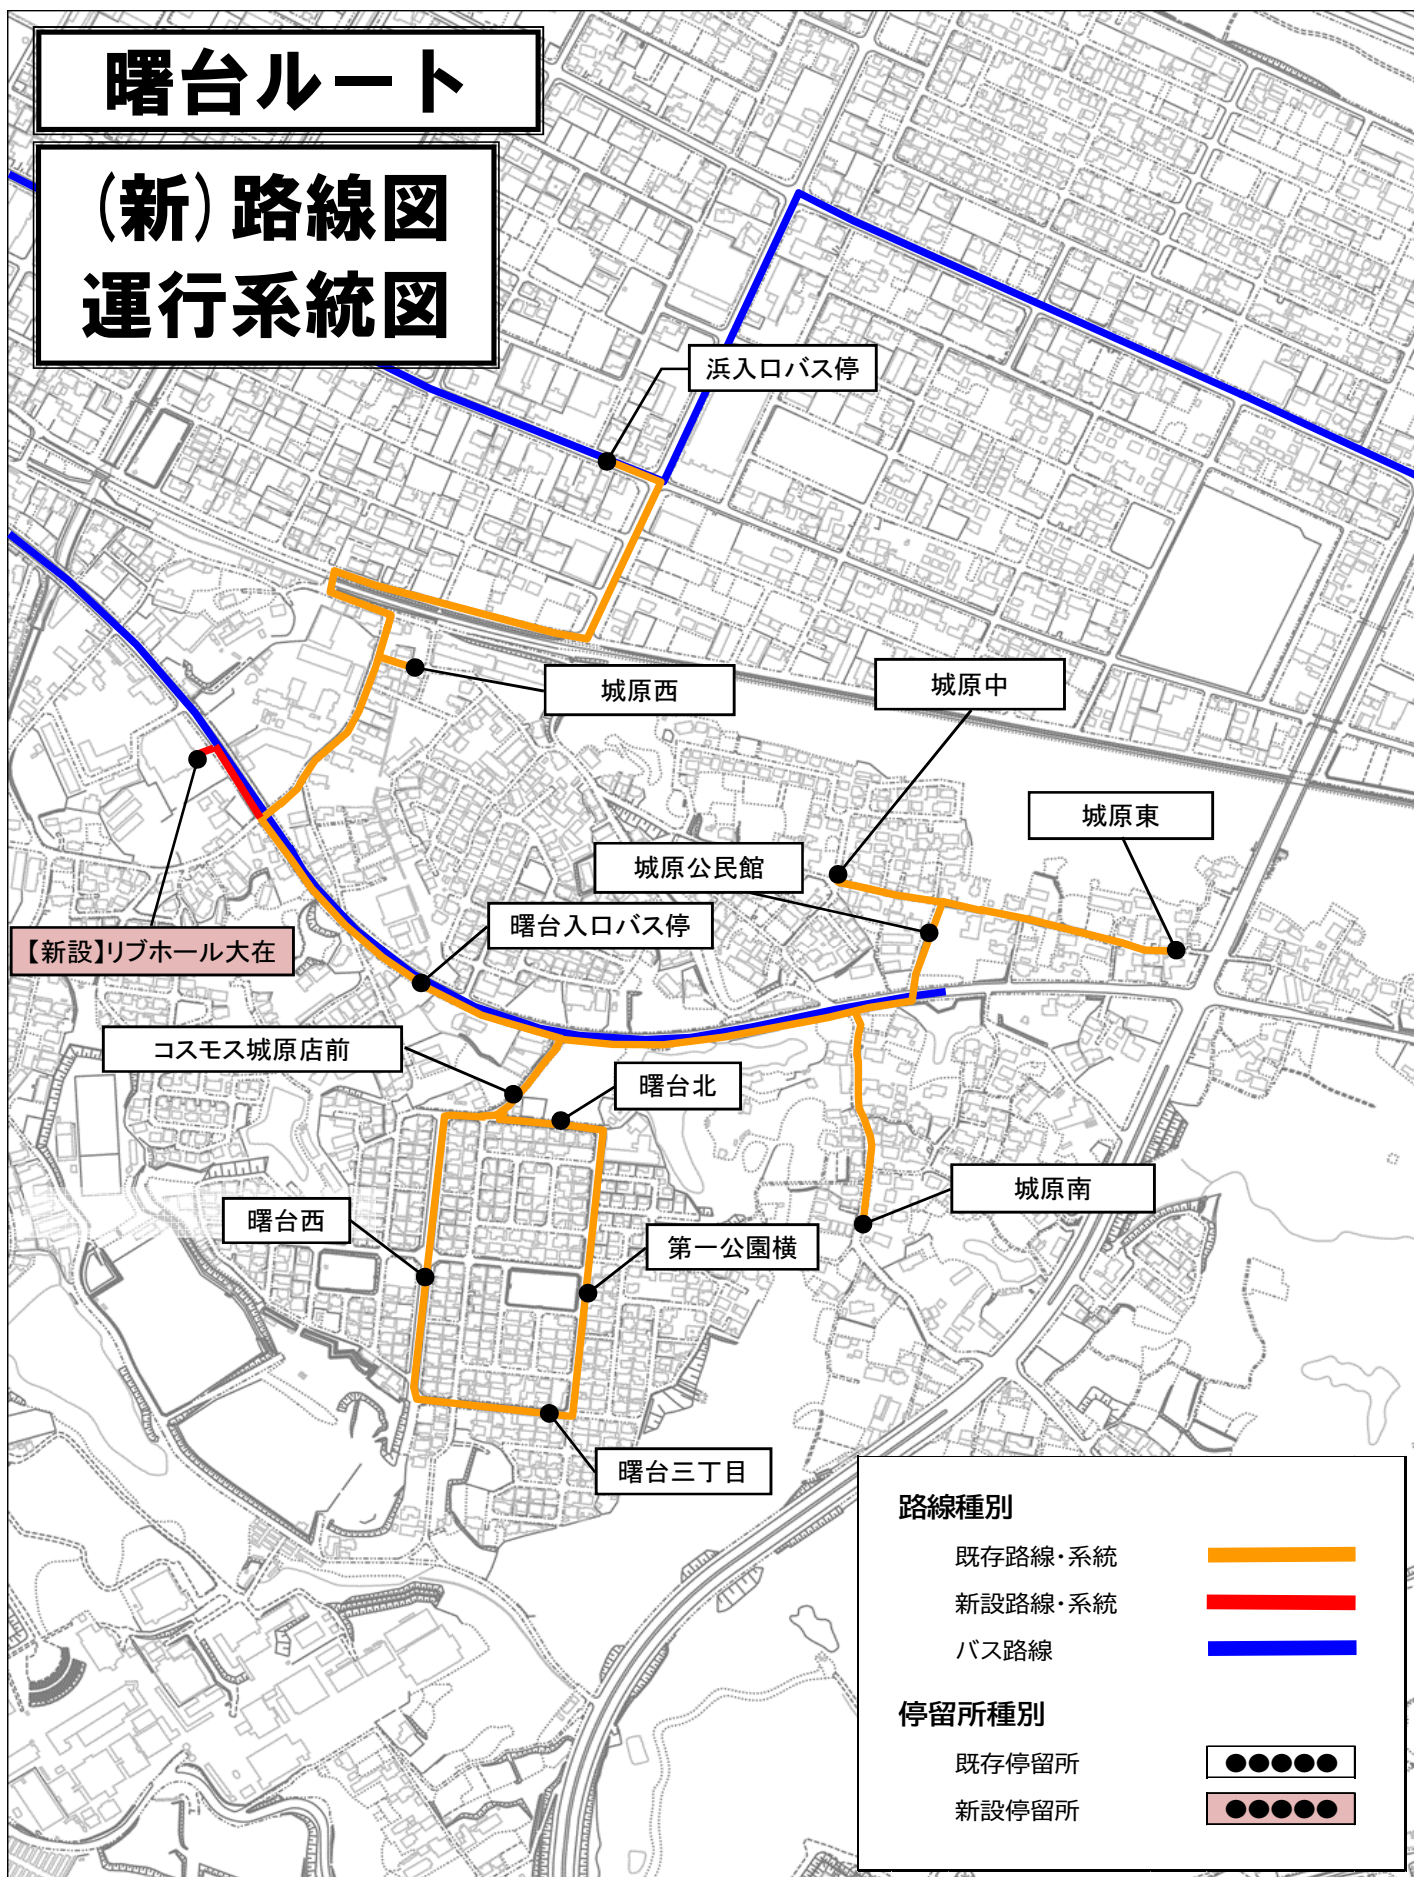

「ふれあい交通」運行時刻表

令和7年4月から

曙台ルート

【行き】

ふれあい交通		
便名	①	②
城原東	9:29	10:22
城原中	9:30	10:23
城原公民館	9:31	10:24
城原南	9:32	10:25
曙台北	9:34	10:27
第一公園横	9:35	10:28
曙台三丁目	9:36	10:29
曙台西	9:37	10:30
コスモス城原店前	9:38	10:31
曙台入口バス停	9:39	10:32
リブホール大在	9:41	10:34
城原西	9:43	10:36
浜入口バス停	9:45	10:38

路線バス（浜入口⇒大分駅）		
浜入口バス停	9:56	10:48
中央通り④	10:42	11:26
大分駅前	10:43	11:27

路線バス（浜入口⇒佐賀関）		
浜入口バス停	-	10:49
佐賀関バス停	-	11:31

月曜日・水曜日・金曜日運行便


※赤字は令和6年度からの変更箇所

【帰り】

路線バス（大分駅⇒浜入口）				
大分駅前 6	10:03	10:36		11:13
中央通り⑥	10:05	10:38		11:15
浜入口バス停	10:49	11:15		11:59

路線バス（佐賀関⇒浜入口）				
佐賀関バス停	10:10	10:10		12:23
浜入口バス停	10:48	10:48		12:59

ふれあい交通				
便名	①	②		③
浜入口バス停	10:59	11:25	12:33	13:10
城原西	11:01	11:27	12:35	13:12
リブホール大在	11:03	11:29	12:37	13:14
曙台入口バス停	11:05	11:31	12:38	13:16
コスモス城原店前	11:06	11:32	12:39	13:17
曙台西	11:07	11:33	12:40	13:18
曙台三丁目	11:08	11:34	12:41	13:19
第一公園横	11:09	11:35	12:42	13:20
曙台北	11:10	11:36	12:44	13:21
城原南	11:12	11:38	12:45	13:23
城原公民館	11:13	11:39	12:46	13:24
城原中	11:14	11:40	12:47	13:25
城原東	11:15	11:41	12:48	13:26

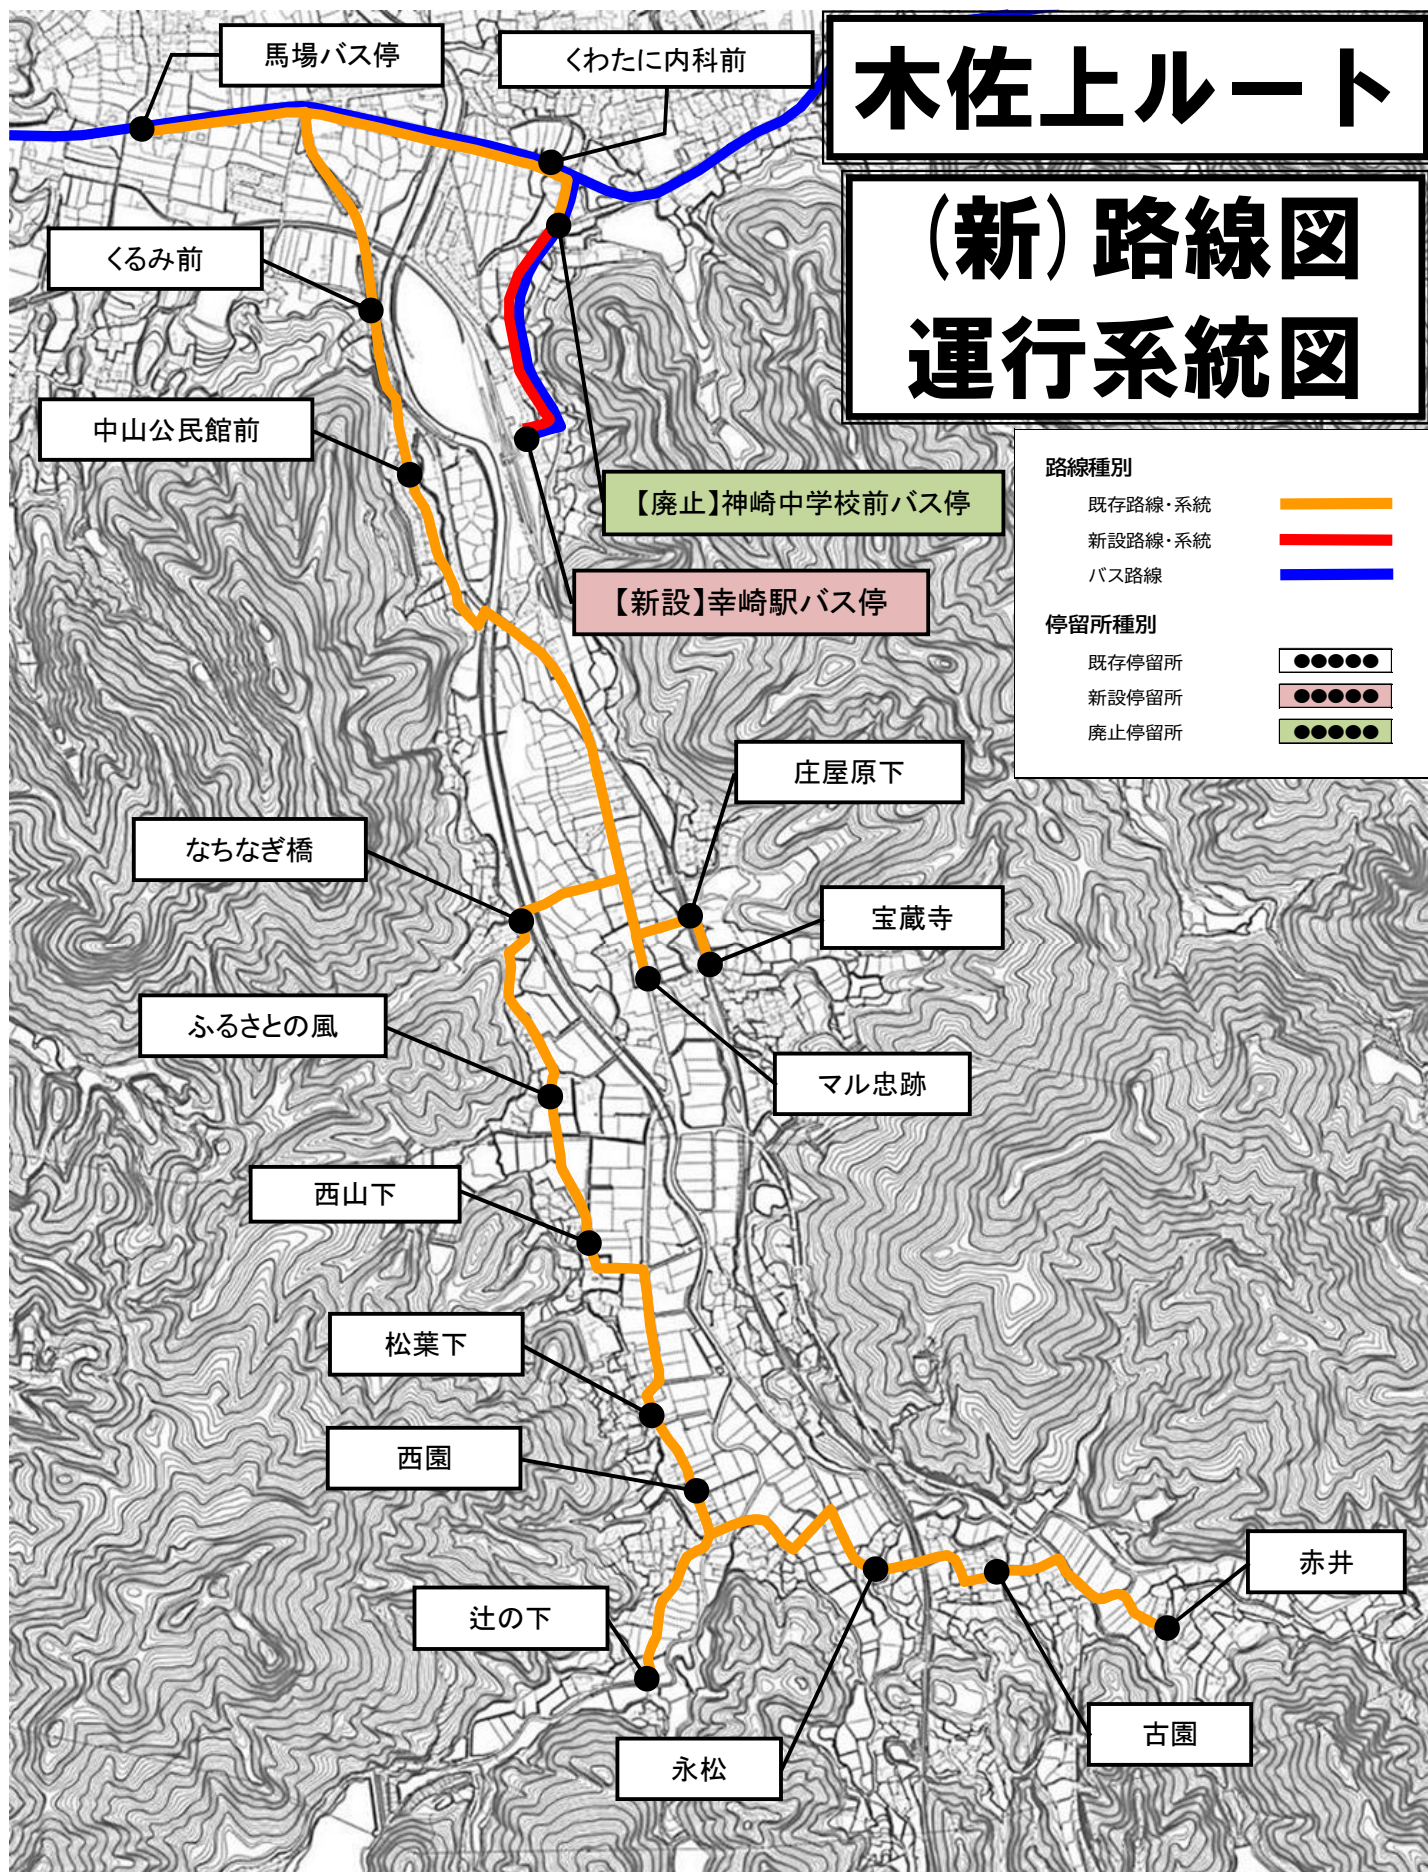

「ふれあい交通」運行時刻表

令和7年4月から

木佐上ルート

※赤字は令和6年度からの変更箇所

火曜日運行便（馬場便）

【行き】		【帰り】			
ふれあい交通		路線バス			
便名	①	大分駅前 6	10:36	11:13	
赤井	9:17	中央通り⑥	10:38	11:15	
古園	9:18	浜入口バス停	11:15	11:59	
永松	9:19	馬場バス停	11:33	12:17	
辻の下	9:21				
西園	9:22	ふれあい交通			
松葉下	9:23	便名	①	②	
西山下	9:24	馬場バス停	11:43	12:26	
ふるさとの風	9:25	くろみ前	11:45	12:28	
なちなぎ橋	9:26	中山公民館前	11:46	12:29	
宝蔵寺	9:27	マル忠跡	11:48	12:31	
庄屋原下	9:28	庄屋原下	11:49	12:32	
マル忠跡	9:29	宝蔵寺	11:50	12:33	
中山公民館前	9:31	なちなぎ橋	11:51	12:34	
くろみ前	9:32	ふるさとの風	11:52	12:35	
馬場バス停	9:34	西山下	11:53	12:36	
路線バス		松葉下	11:54	12:37	
馬場バス停	9:39	西園	11:55	12:38	
浜入口バス停	9:56	辻の下	11:56	12:39	
中央通り④	10:42	永松	11:58	12:41	
大分駅前	10:43	古園	11:59	12:42	
		赤井	12:00	12:43	

水曜日運行便（神崎便）

【行き】		【帰り】			
ふれあい交通		路線バス			
便名	①	大分駅前 6	10:36	11:13	
赤井	9:11	中央通り⑥	10:38	11:15	
古園	9:12	浜入口バス停	11:15	11:59	
永松	9:13	幸崎駅バス停	11:37	12:21	
辻の下	9:15				
西園	9:16	ふれあい交通			
松葉下	9:17	便名	①	②	
西山下	9:18	幸崎駅バス停	11:47	12:31	
ふるさとの風	9:19	くわたに内科前	11:49	12:33	
なちなぎ橋	9:20	くろみ前	11:51	12:35	
宝蔵寺	9:21	中山公民館前	11:52	12:36	
庄屋原下	9:22	マル忠跡	11:54	12:38	
マル忠跡	9:23	庄屋原下	11:55	12:39	
中山公民館前	9:25	宝蔵寺	11:56	12:40	
くろみ前	9:26	なちなぎ橋	11:57	12:41	
くわたに内科前	9:28	ふるさとの風	11:58	12:42	
幸崎駅バス停	9:30	西山下	11:59	12:43	
路線バス		松葉下	12:00	12:44	
幸崎駅バス停	9:35	西園	12:01	12:45	
浜入口バス停	9:56	辻の下	12:02	12:46	
中央通り④	10:42	永松	12:04	12:48	
大分駅前	10:43	古園	12:05	12:49	
		赤井	12:06	12:50	

木曜日運行便（神崎便）

【行き】		【帰り】			
ふれあい交通		路線バス			
便名	①	大分駅前 6	10:36	11:13	14:33
赤井	9:11	中央通り⑥	10:38	11:15	14:35
古園	9:12	浜入口バス停	11:15	11:59	15:13
永松	9:13	幸崎駅バス停	11:37	12:21	15:35
辻の下	9:15				
西園	9:16	ふれあい交通			
松葉下	9:17	便名	①	②	③
西山下	9:18	幸崎駅バス停	11:47	12:31	15:45
ふるさとの風	9:19	くわたに内科前	11:49	12:33	15:47
なちなぎ橋	9:20	くろみ前	11:51	12:35	15:49
宝蔵寺	9:21	中山公民館前	11:52	12:36	15:50
庄屋原下	9:22	マル忠跡	11:54	12:38	15:52
マル忠跡	9:23	庄屋原下	11:55	12:39	15:53
中山公民館前	9:25	宝蔵寺	11:56	12:40	15:54
くろみ前	9:26	なちなぎ橋	11:57	12:41	15:55
くわたに内科前	9:28	ふるさとの風	11:58	12:42	15:56
幸崎駅バス停	9:30	西山下	11:59	12:43	15:57
路線バス		松葉下	12:00	12:44	15:58
幸崎駅バス停	9:35	西園	12:01	12:45	15:59
浜入口バス停	9:56	辻の下	12:02	12:46	16:00
中央通り④	10:42	永松	12:04	12:48	16:02
大分駅前	10:43	古園	12:05	12:49	16:03
		赤井	12:06	12:50	16:04


金曜日運行便（神崎便）

【行き】		【帰り】			
ふれあい交通		路線バス			
便名	①	大分駅前 6	10:36	11:13	14:33
赤井	9:11	中央通り⑥	10:38	11:15	14:35
古園	9:12	浜入口バス停	11:15	11:59	15:13
永松	9:13	幸崎駅バス停	11:37	12:21	15:35
辻の下	9:15				
西園	9:16	ふれあい交通			
松葉下	9:17	便名	①	②	③
西山下	9:18	幸崎駅バス停	11:47	12:31	15:45
ふるさとの風	9:19	くわたに内科前	11:49	12:33	15:47
なちなぎ橋	9:20	くろみ前	11:51	12:35	15:49
宝蔵寺	9:21	中山公民館前	11:52	12:36	15:50
庄屋原下	9:22	マル忠跡	11:54	12:38	15:52
マル忠跡	9:23	庄屋原下	11:55	12:39	15:53
中山公民館前	9:25	宝蔵寺	11:56	12:40	15:54
くろみ前	9:26	なちなぎ橋	11:57	12:41	15:55
くわたに内科前	9:28	ふるさとの風	11:58	12:42	15:56
幸崎駅バス停	9:30	西山下	11:59	12:43	15:57
路線バス		松葉下	12:00	12:44	15:58
幸崎駅バス停	9:35	西園	12:01	12:45	15:59
浜入口バス停	9:56	辻の下	12:02	12:46	16:00
中央通り④	10:42	永松	12:04	12:48	16:02
大分駅前	10:43	古園	12:05	12:49	16:03
		赤井	12:06	12:50	16:04

停留所変更・運行時刻変更・運行系統変更

赤仁田ルート

(新) 路線図 運行系統図

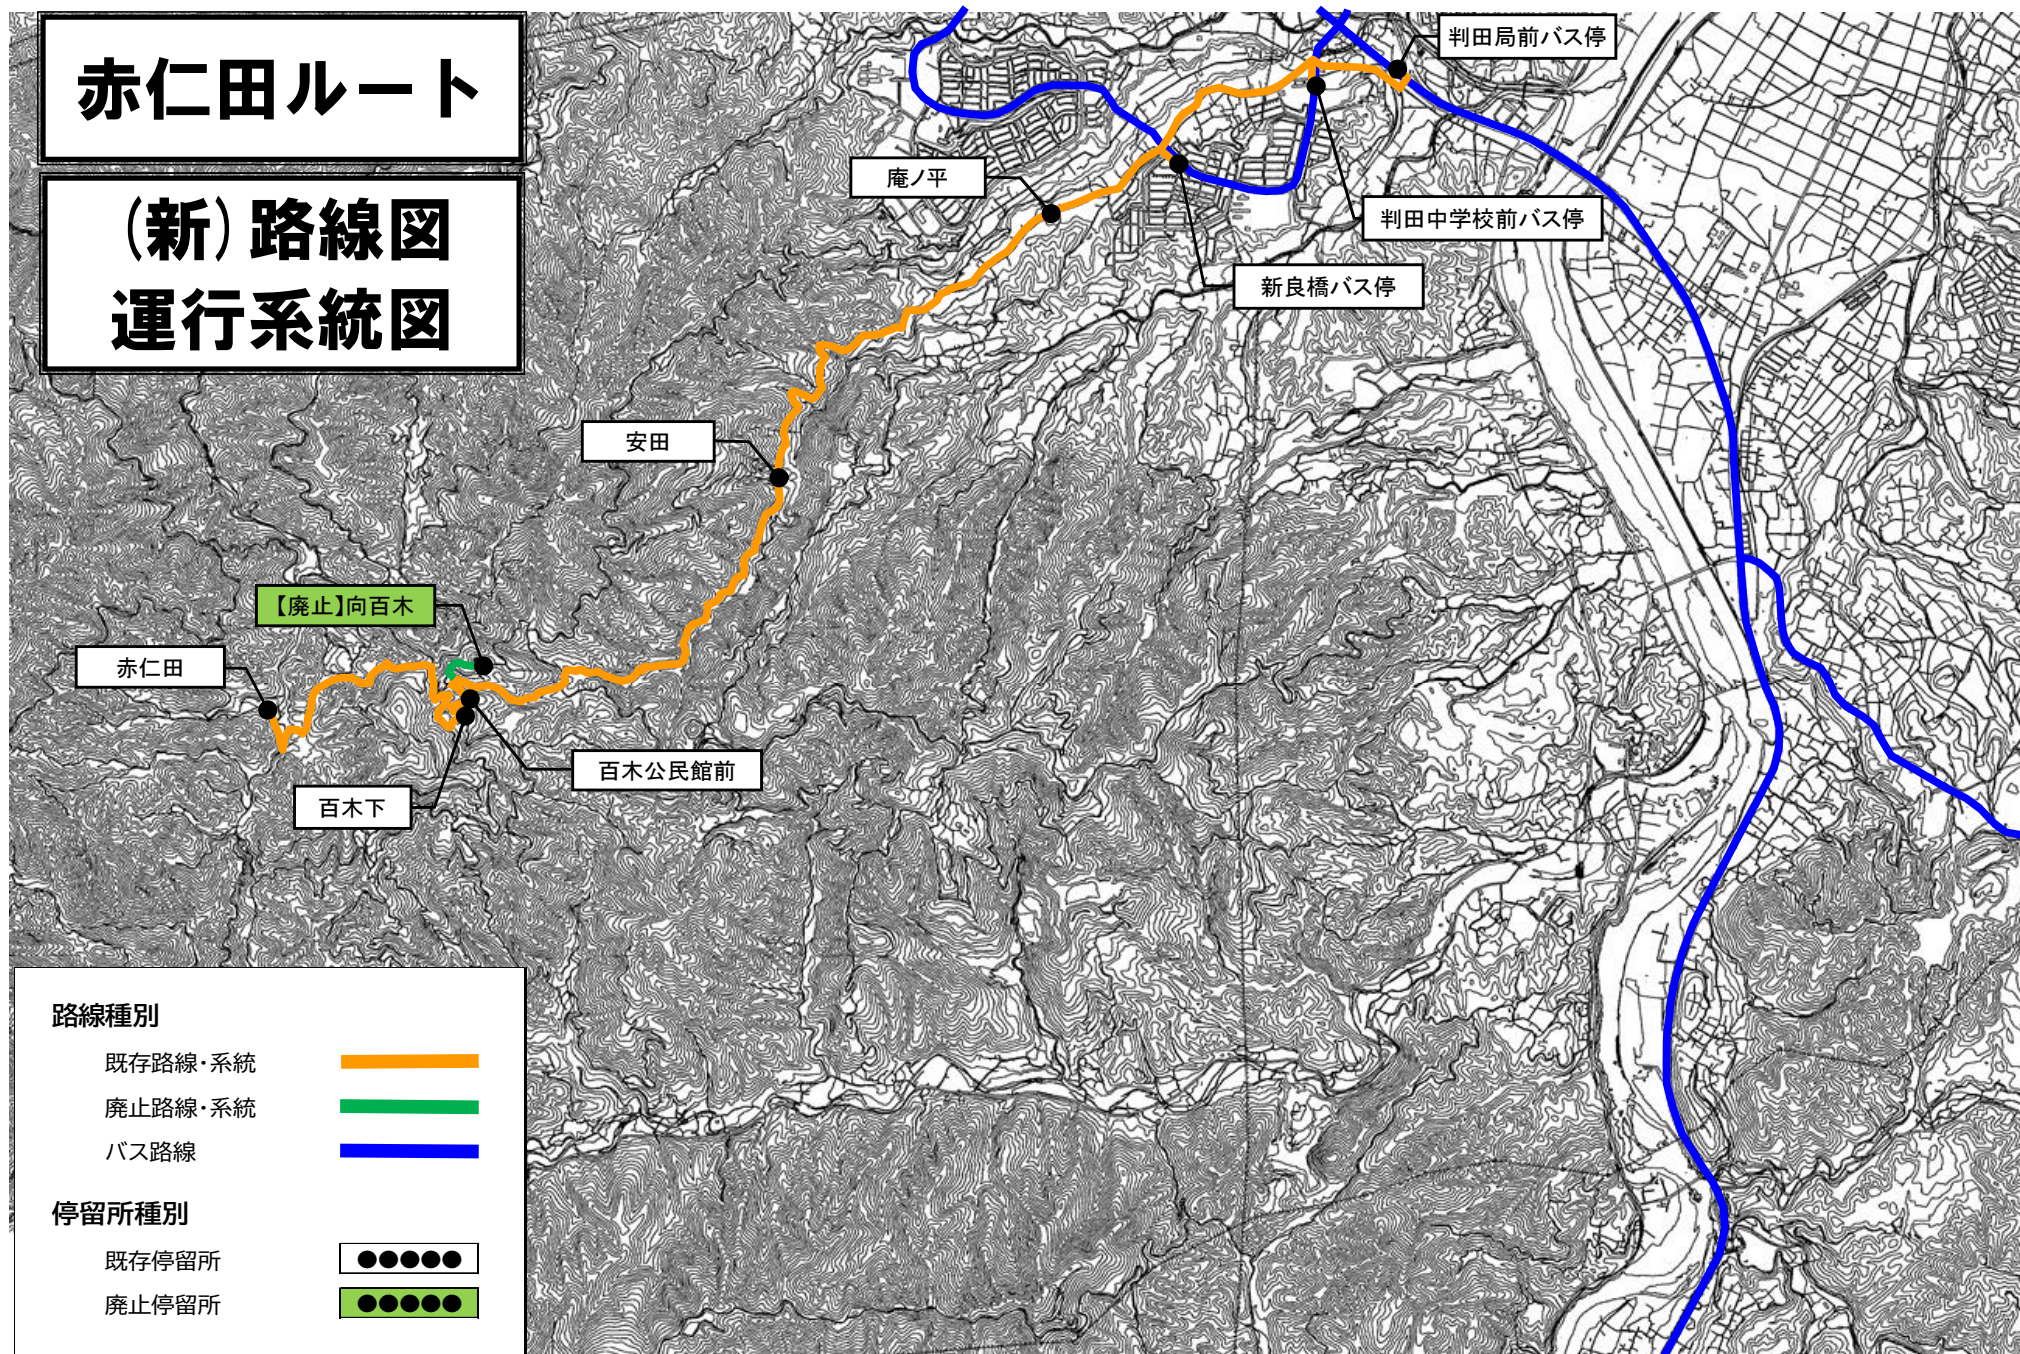

「ふれあい交通」運行時刻表

令和7年4月から

赤仁田ルート

※赤字は令和6年度からの変更箇所

月曜日運行便

【行き】

ふれあい交通		
便名	①	②
赤仁田	7:40	8:59
百木下	7:46	9:05
百木公民館前	7:47	9:06
安田	7:57	9:16
庵ノ平	8:04	9:23
新良橋バス停	8:08	9:27
判田中学校前バス停	8:12	9:31
判田局前バス停	8:14	9:33

路線バス		
判田局前バス停	8:29	9:49
県立病院	8:47	10:03
大分駅前8	9:00	10:16
中央通り⑥	9:02	10:18

路線バス		
判田局前バス停	9:07	9:38
戸次バス停	9:13	9:43

【帰り】

路線バス		
中央通り①	9:11	9:57
大分駅前4	9:14	10:00
県立病院入口	9:25	10:15
判田局前バス停	9:38	10:30

路線バス		
戸次バス停	9:42	11:19
判田局前バス停	9:49	11:25

ふれあい交通		
便名	①	②
判田局前バス停	10:30	11:40
判田中学校前バス停	10:32	11:42
新良橋バス停	10:36	11:46
庵ノ平	10:40	11:50
安田	10:47	11:57
百木公民館前	10:57	12:07
百木下	10:58	12:08
赤仁田	11:04	12:14

金曜日運行便

【行き】

ふれあい交通			
便名	①	②	③
赤仁田	7:18	7:40	8:59
百木下	7:24	7:46	9:05
百木公民館前	7:25	7:47	9:06
安田	7:35	7:57	9:16
庵ノ平	7:42	8:04	9:23
新良橋バス停	7:46	8:08	9:27
判田中学校前バス停	7:50	8:12	9:31
判田局前バス停	7:52	8:14	9:33

路線バス			
判田局前バス停	-	8:29	9:49
県立病院	-	8:47	10:03
大分駅前8	-	9:00	10:16
中央通り⑥	-	9:02	10:18

路線バス			
判田局前バス停	-	9:07	9:38
戸次バス停	-	9:13	9:43

【帰り】

路線バス			
中央通り①	9:11	9:57	13:57
大分駅前4	9:14	10:00	14:00
県立病院入口	9:25	10:15	14:12
判田局前バス停	9:38	10:30	14:27

路線バス			
戸次バス停	9:42	11:19	14:32
判田局前バス停	9:49	11:25	14:37

ふれあい交通			
便名	①	②	③
判田局前バス停	10:30	11:40	15:00
判田中学校前バス停	10:32	11:42	15:02
新良橋バス停	10:36	11:46	15:06
庵ノ平	10:40	11:50	15:10
安田	10:47	11:57	15:17
百木公民館前	10:57	12:07	15:27
百木下	10:58	12:08	15:28
赤仁田	11:04	12:14	15:34

弓立ルート (判田局前バス停)

(新) 路線図 運行系統図

路線種別

既存路線・系統



廃止路線・系統



バス路線




停留所種別

既存停留所



廃止停留所

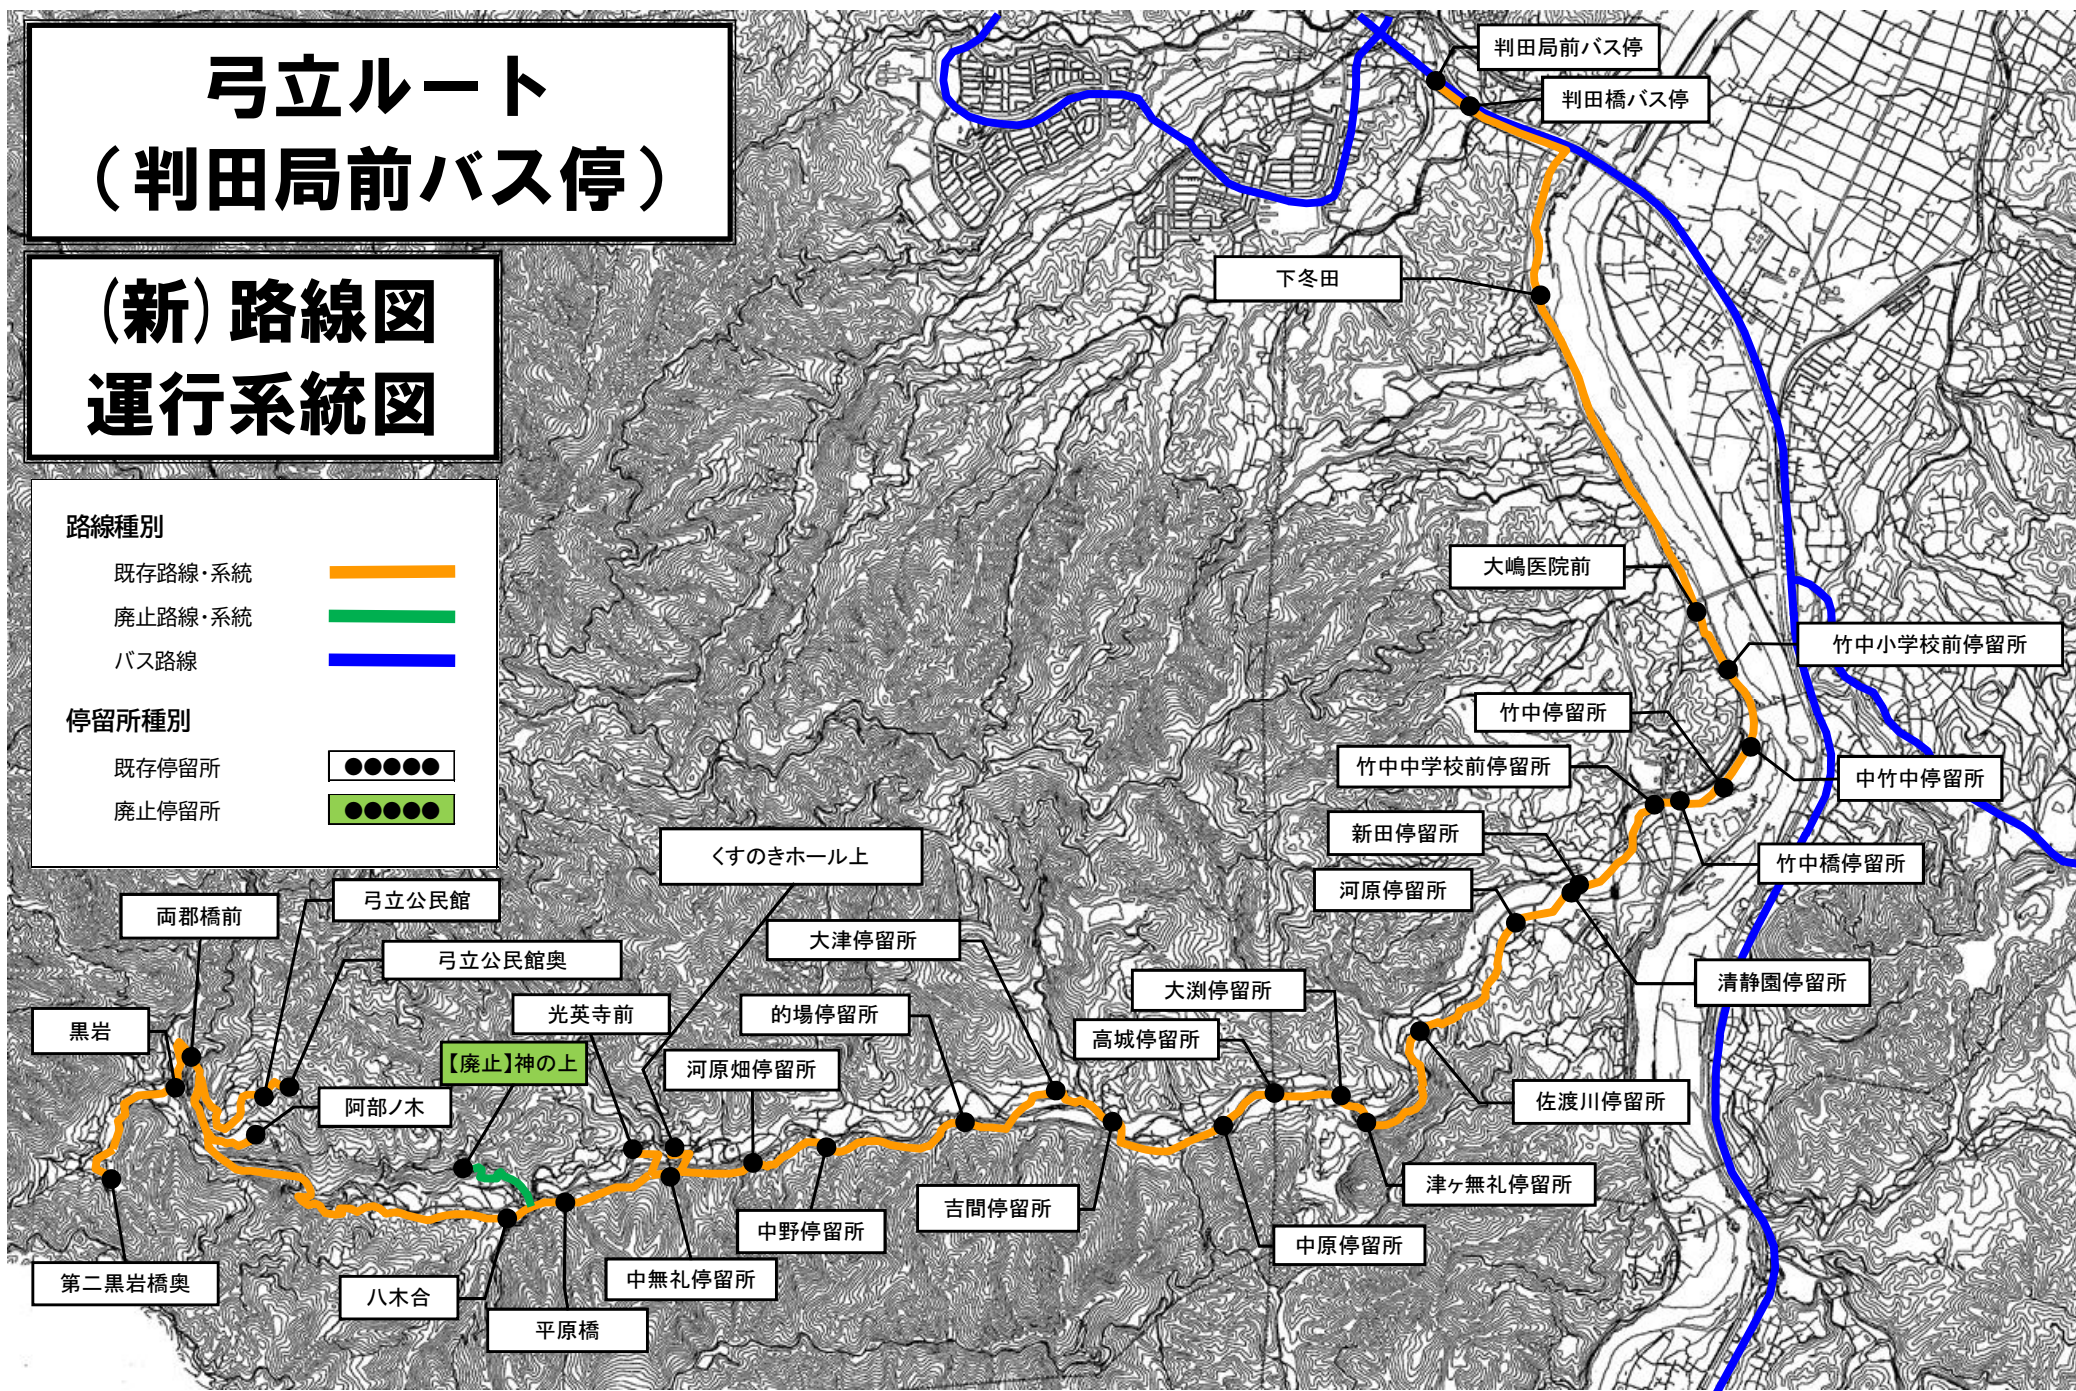

弓立ルート (戸次バス停)

(新) 路線図 運行系統図

路線種別

既存路線・系統



廃止路線・系統



バス路線




停留所種別

既存停留所



廃止停留所

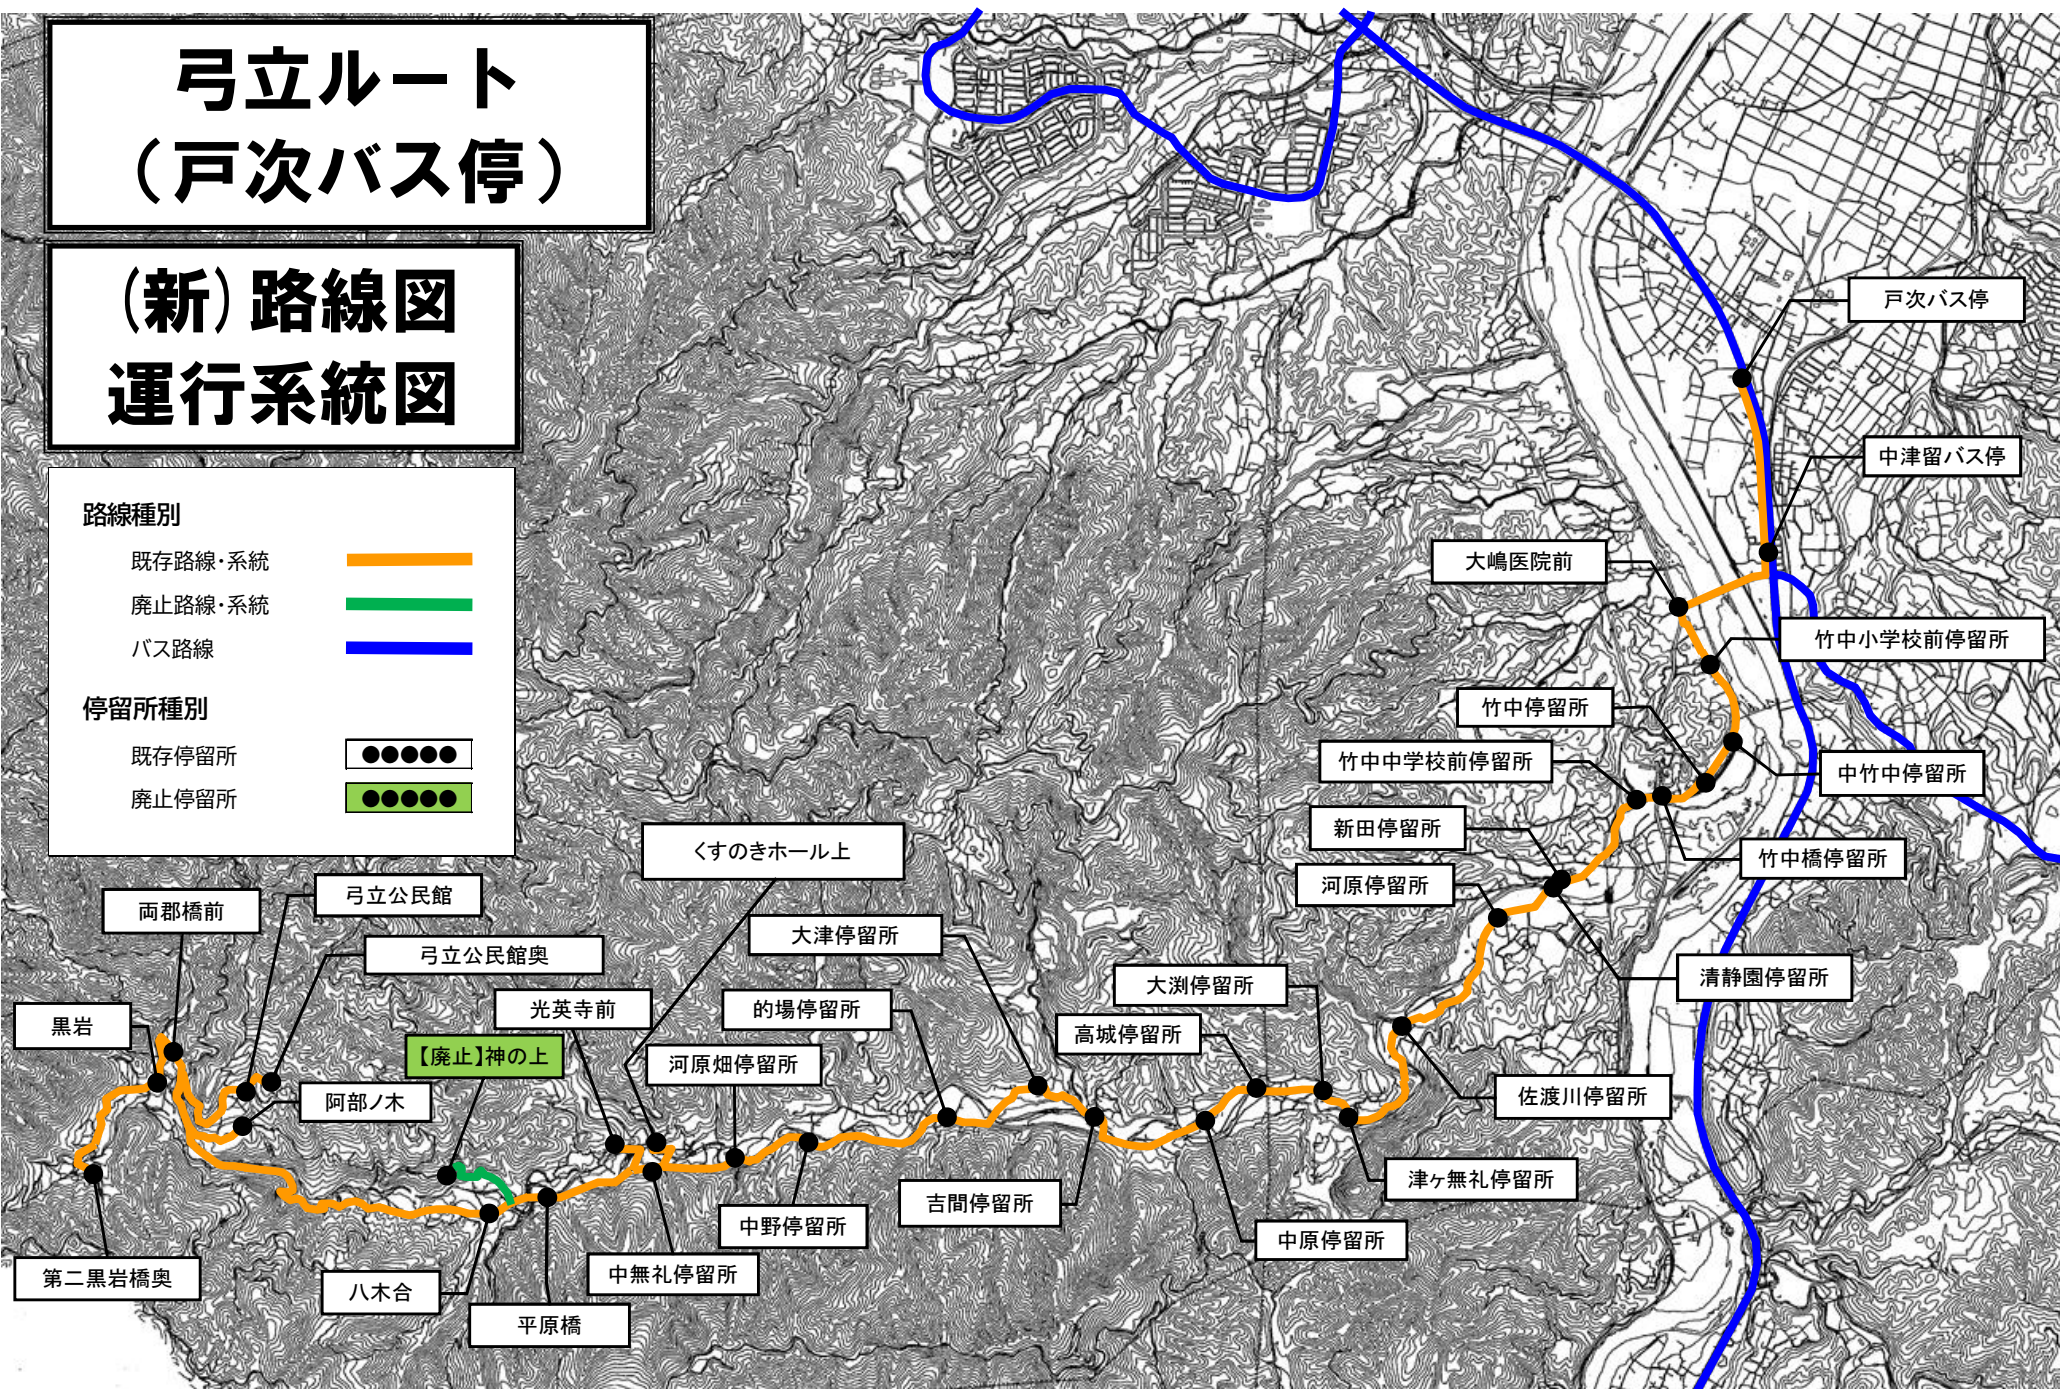

「ふれあい交通」運行時刻表

令和7年4月から

弓立ルート

※赤字は令和6年度からの変更箇所

火曜日・木曜日運行（戸次便）

金曜日運行（判田便）

【行き】

【帰り】

ふれあい交通		
便名	①	②
第二黒岩橋奥	7:28	9:44
黒岩	7:30	9:46
両郡橋前	7:31	9:47
弓立公民館	7:32	9:48
弓立公民館奥	7:33	9:49
阿部ノ木	7:36	9:52
八木合	7:41	9:57
平原橋	7:41	9:57
光英寺前	7:43	9:59
大嶋医院前	8:11	10:27
中津留バス停	8:12	10:28
戸次バス停	8:13	10:29

路線バス		
戸次バス停	8:23	10:39
県立病院	8:47	
中央通り④		11:16
大分駅前	9:00	11:18
中央通り⑥	9:02	

路線バス			
中央通り①	9:57	11:50	13:57
大分駅前4	10:00	11:53	14:00
県立病院入口	10:15	12:05	14:12
戸次バス停	10:36	12:23	14:33

ふれあい交通			
便名	①	②	③
戸次バス停	10:51	12:33	14:43
中津留バス停	10:52	12:34	14:44
大嶋医院前	10:53	12:35	14:45
光英寺前	11:21	13:03	15:13
平原橋	11:23	13:05	15:15
八木合	11:23	13:05	15:15
阿部ノ木	11:28	13:10	15:20
弓立公民館奥	11:31	13:13	15:23
弓立公民館	11:32	13:14	15:24
両郡橋前	11:33	13:15	15:25
黒岩	11:34	13:16	15:26
第二黒岩橋奥	11:36	13:18	15:28

【行き】

【帰り】

ふれあい交通		
便名	①	②
第二黒岩橋奥	7:28	9:34
黒岩	7:30	9:36
両郡橋前	7:31	9:37
弓立公民館	7:32	9:38
弓立公民館奥	7:33	9:39
阿部ノ木	7:36	9:42
八木合	7:41	9:47
平原橋	7:41	9:47
光英寺前	7:43	9:49
大嶋医院前	8:11	10:17
下冬田	8:15	10:21
判田橋バス停	8:18	10:24
判田局前バス停	8:19	10:25

路線バス		
判田局前バス停	8:29	10:45
県立病院	8:48	
中央通り④		11:16
大分駅前	9:00	11:18
中央通り⑥	9:02	

路線バス		
判田局前バス停	9:07	10:30
戸次バス停	9:13	10:36

路線バス			
戸次バス停	10:39	11:19	12:24
判田局前バス停	10:45	11:25	12:30

路線バス			
中央通り①	9:57	11:50	12:41
大分駅前4	10:00	11:53	12:44
県立病院入口	10:15	12:05	12:58
判田局前バス停	10:30	12:19	13:13

ふれあい交通			
便名	①	②	③
判田局前バス停	10:48	12:29	13:23
判田橋バス停	10:49	12:30	13:24
下冬田	10:52	12:33	13:27
大嶋医院前	10:56	12:37	13:31
光英寺前	11:24	13:05	13:59
平原橋	11:26	13:07	14:01
八木合	11:26	13:07	14:01
阿部ノ木	11:31	13:12	14:06
弓立公民館奥	11:34	13:15	14:09
弓立公民館	11:35	13:16	14:10
両郡橋前	11:36	13:17	14:11
黒岩	11:37	13:18	14:12
第二黒岩橋奥	11:39	13:20	14:14

「ふれあい交通」運行時刻表

令和7年4月から

弓立ルート（通学便）

※竹中小学校、竹中中学校及び河原内保育所が休みの日は運休

【行き】

【帰り】

ふれあい交通		
便名	学①	学②
期間	通年	通年
第二黒岩橋奥	7:13	16:18
黒岩	7:15	16:20
両郡橋前	7:16	16:21
弓立公民館	7:17	16:22
弓立公民館奥	7:18	16:23
阿部ノ木	7:21	16:26
八木合	7:26	16:31
平原橋	7:26	16:31
光英寺前	7:28	16:33
中無礼停留所	7:30	16:35
くすのきホール上	7:32	16:37
河原畑停留所	7:34	16:39
中野停留所	7:35	16:40
的場停留所	7:37	16:42
大津停留所	7:39	16:44
吉間停留所	7:40	16:45
中原停留所	7:42	16:47
高城停留所	7:44	16:49
大淵停留所	7:45	16:50
津ヶ無礼停留所	7:46	16:51
佐渡川停留所	7:47	16:52
河原停留所	7:48	16:53
清静園停留所	7:49	16:54
新田停留所	7:50	16:55
竹中中学校前停留所	7:51	16:56
竹中橋停留所	7:52	16:57
竹中停留所	7:53	16:58
中竹中停留所	7:54	16:59
竹中小学校前停留所	7:55	17:00
大嶋医院前	7:56	17:01
中津留バス停	7:57	17:02
戸次バス停	7:58	17:03

路線バス		
戸次バス停	8:23	-
県庁正門前バス停	9:08	-


路線バス												
6:58		13:52	16:31	17:40	県庁正門前バス停	6:58	12:36		13:52	13:52	16:31	17:40
7:48		14:33	17:10	18:20	戸次バス停	7:48	13:20		14:33	14:33	17:10	18:20

月～金曜日※水曜日除く					ふれあい交通		水曜日					
学①		学②	学③	学④	便名	学①	学②		学③	学④	学⑤	学⑥
通年	通年	通年	冬のみ※	冬以外※	期間	通年	通年	通年	通年	通年	冬のみ※	冬以外※
7:54	15:52	15:37	17:31	18:32	戸次バス停	7:54	14:06	14:52	14:47	16:07	17:31	18:32
7:55	15:53	15:38	17:32	18:33	中津留バス停	7:55	14:07	14:53	14:48	16:08	17:32	18:33
7:56	15:54	15:39	17:33	18:34	大嶋医院前	7:56	14:08	14:54	14:49	16:09	17:33	18:34
7:57	15:55	15:40	17:34	18:35	竹中小学校前停留所	7:57	14:09	14:55	14:50	16:10	17:34	18:35
7:58	15:56	15:41	17:35	18:36	中竹中停留所	7:58	14:10	14:56	14:51	16:11	17:35	18:36
7:59	15:57	15:42	17:36	18:37	竹中停留所	7:59	14:11	14:57	14:52	16:12	17:36	18:37
8:00	15:58	15:43	17:37	18:38	竹中橋停留所	8:00	14:12	14:58	14:53	16:13	17:37	18:38
8:01	15:59	15:44	17:38	18:39	竹中中学校前停留所	8:01	14:13	14:59	14:54	16:14	17:38	18:39
8:02	16:00	15:45	17:39	18:40	新田停留所	8:02	14:14	15:00	14:55	16:15	17:39	18:40
8:03	16:01	15:46	17:40	18:41	清静園停留所	8:03	14:15	15:01	14:56	16:16	17:40	18:41
8:04	16:02	15:47	17:41	18:42	河原停留所	8:04	14:16	15:02	14:57	16:17	17:41	18:42
8:05	16:03	15:48	17:42	18:43	佐渡川停留所	8:05	14:17	15:03	14:58	16:18	17:42	18:43
8:06	16:04	15:49	17:43	18:44	津ヶ無礼停留所	8:06	14:18	15:04	14:59	16:19	17:43	18:44
8:07	16:05	15:50	17:44	18:45	大淵停留所	8:07	14:19	15:05	15:00	16:20	17:44	18:45
8:08	16:06	15:51	17:45	18:46	高城停留所	8:08	14:20	15:06	15:01	16:21	17:45	18:46
8:10	16:08	15:53	17:47	18:48	中原停留所	8:10	14:22	15:08	15:03	16:23	17:47	18:48
8:12	16:10	15:55	17:49	18:50	吉間停留所	8:12	14:24	15:10	15:05	16:25	17:49	18:50
8:13	16:11	15:56	17:50	18:51	大津停留所	8:13	14:25	15:11	15:06	16:26	17:50	18:51
8:15	16:13	15:58	17:52	18:53	的場停留所	8:15	14:27	15:13	15:08	16:28	17:52	18:53
8:17	16:15	16:00	17:54	18:55	中野停留所	8:17	14:29	15:15	15:10	16:30	17:54	18:55
8:18	16:16	16:01	17:55	18:56	河原畑停留所	8:18	14:30	15:16	15:11	16:31	17:55	18:56
8:20	16:18	16:03	17:57	18:58	くすのきホール上	8:20	14:32	15:18	15:13	16:33	17:57	18:58
8:22	16:20	16:05	17:59	19:00	中無礼停留所	8:22	14:34	15:20	15:15	16:35	17:59	19:00
8:24	16:22	16:07	18:01	19:02	光英寺前	8:24	14:36	15:22	15:17	16:37	18:01	19:02
8:26	16:24	16:09	18:03	19:04	平原橋	8:26	14:38	15:24	15:19	16:39	18:03	19:04
8:26	16:24	16:09	18:03	19:04	八木合	8:26	14:38	15:24	15:19	16:39	18:03	19:04
8:31	16:29	16:14	18:08	19:09	阿部ノ木	8:31	14:43	15:29	15:24	16:44	18:08	19:09
8:34	16:32	16:17	18:11	19:12	弓立公民館奥	8:34	14:46	15:32	15:27	16:47	18:11	19:12
8:35	16:33	16:18	18:12	19:13	弓立公民館	8:35	14:47	15:33	15:28	16:48	18:12	19:13
8:36	16:34	16:19	18:13	19:14	両郡橋前	8:36	14:48	15:34	15:29	16:49	18:13	19:14
8:37	16:35	16:20	18:14	19:15	黒岩	8:37	14:49	15:35	15:30	16:50	18:14	19:15
8:39	16:37	16:22	18:16	19:17	第二黒岩橋奥	8:39	14:51	15:37	15:32	16:52	18:16	19:17

※＜運行日＞冬のみ：11月～2月、冬以外：3月～10月

摺ルート

(新) 路線図 運行系統図

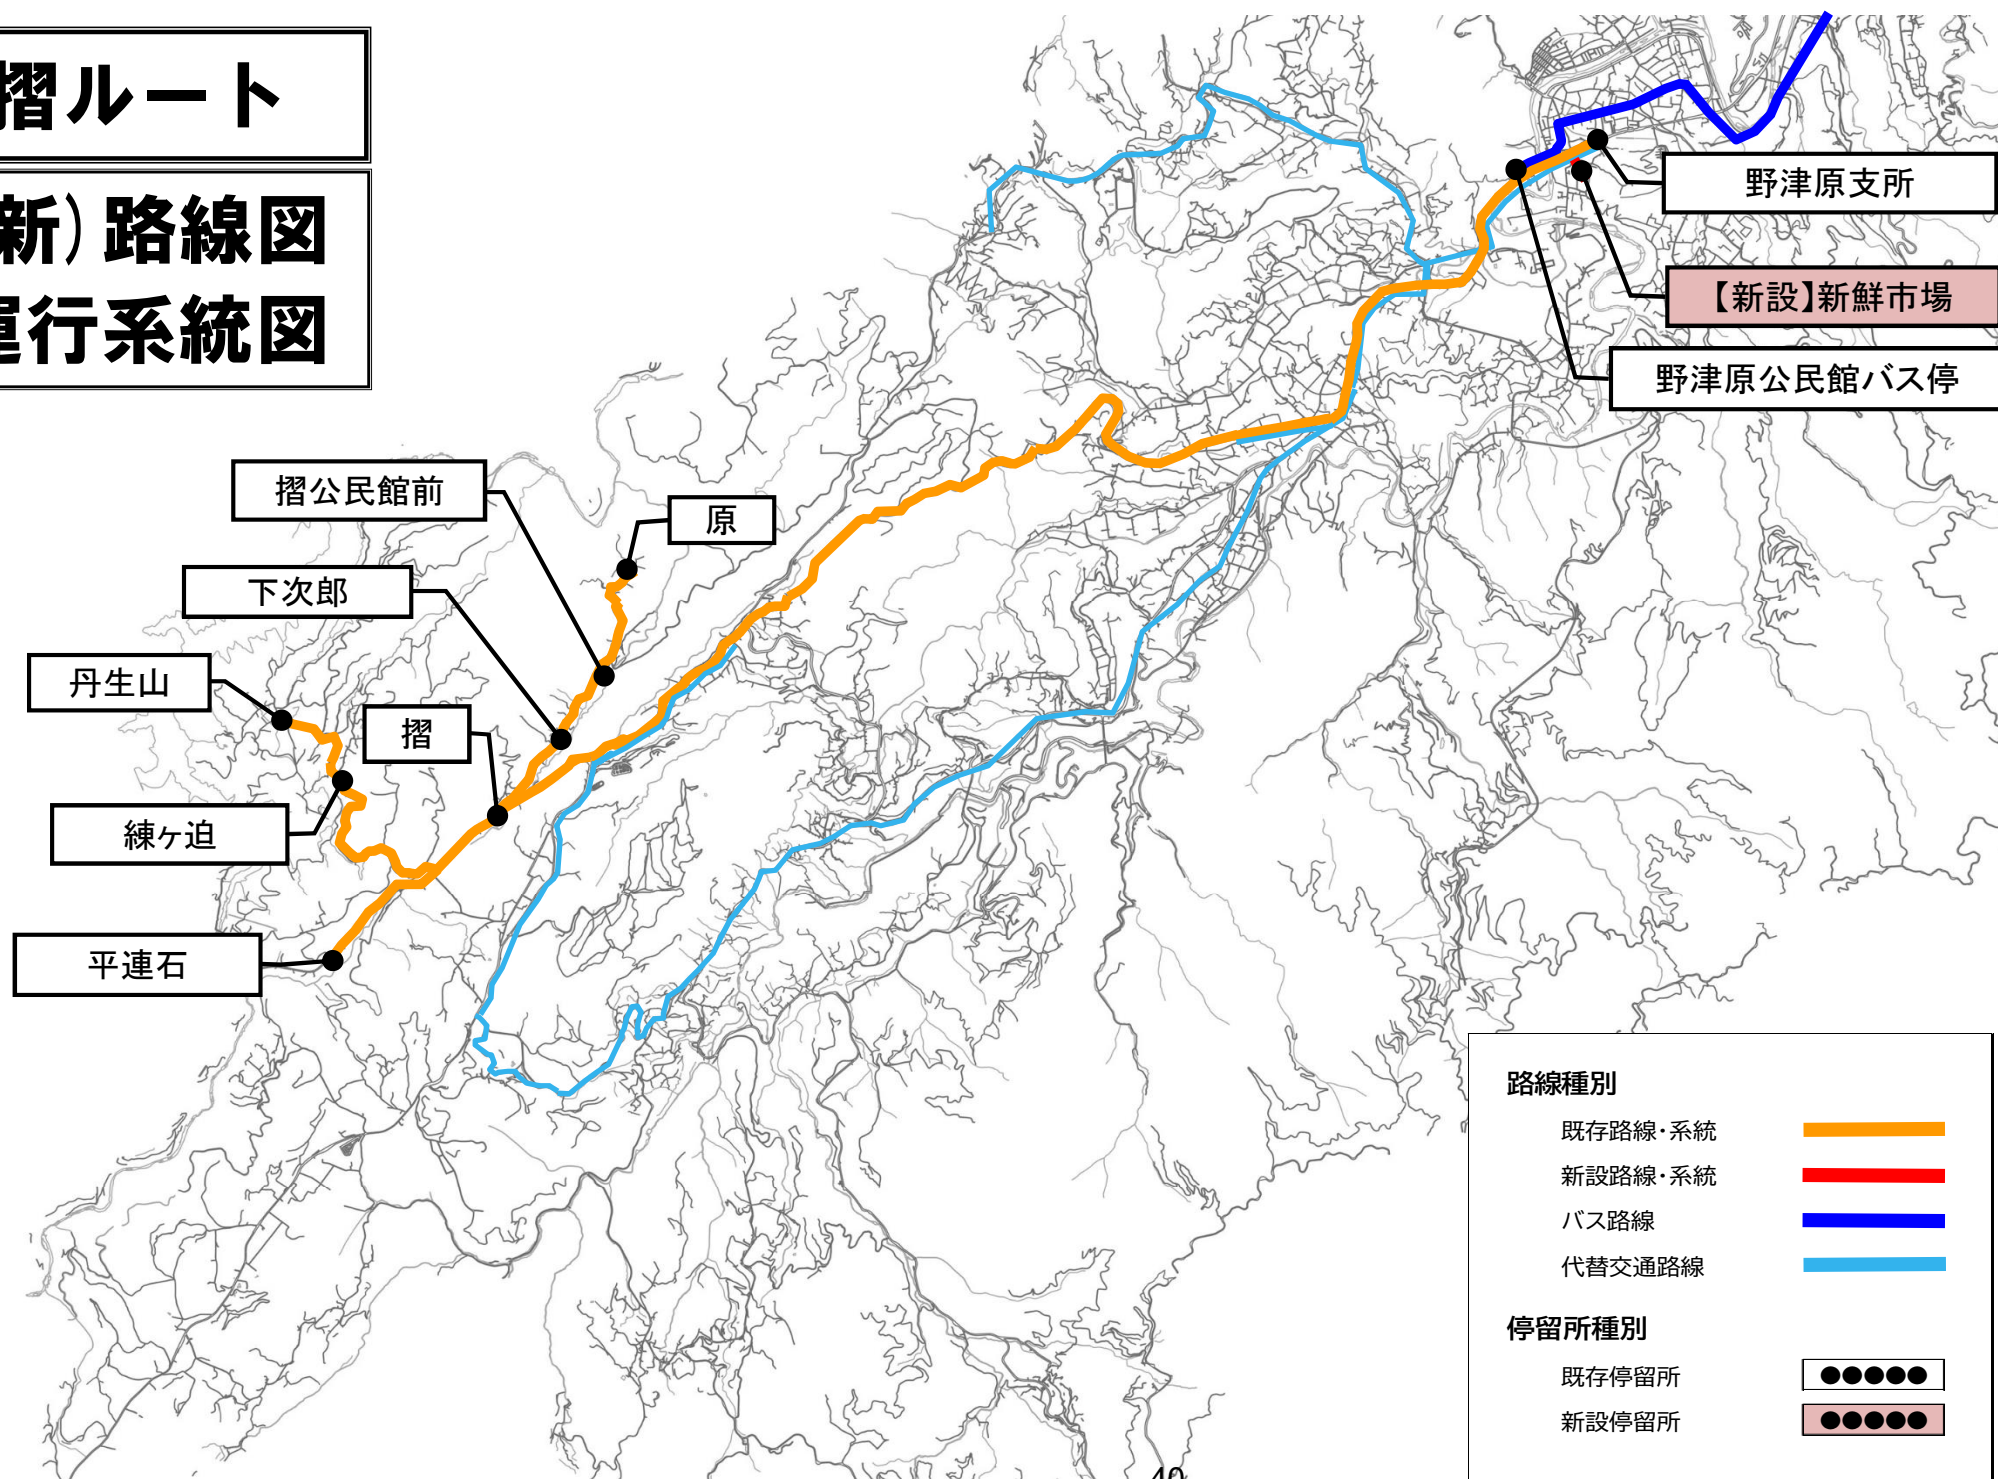

「ふれあい交通」運行時刻表

令和7年4月から

摺ルート

【行き】

ふれあい交通		
便名	①	②
丹生山	8:22	10:17
練ヶ迫	8:24	10:19
平連石	8:31	10:26
原	8:39	10:34
摺公民館前	8:42	10:37
下次郎	8:45	10:40
摺	8:47	10:42
野津原公民館バス停	9:07	11:02
新鮮市場	9:08	11:03
野津原支所	9:09	11:04

路線バス		
野津原公民館バス停	9:17	11:12
野津原バス停	9:20	11:15
トキハわさだタウンバス停	9:42	11:36
大分駅前 8	10:07	12:01
中央通り⑥	10:09	12:03

月曜日・水曜日運行便

※赤字は令和6年度からの変更箇所


【帰り】

路線バス		
中央通り②	11:33	12:53
大分駅前 5	11:36	12:56
トキハわさだタウンバス停	11:55	13:14
野津原バス停	12:13	13:32
野津原公民館バス停	12:16	13:35

ふれあい交通		
便名	①	②
野津原支所	12:24	13:43
新鮮市場	12:25	13:44
野津原公民館バス停	12:26	13:45
摺	12:46	14:05
下次郎	12:48	14:07
摺公民館前	12:51	14:10
原	12:54	14:13
平連石	13:02	14:21
練ヶ迫	13:09	14:28
丹生山	13:11	14:30

朝海ルート

(新) 路線図 運行系統図

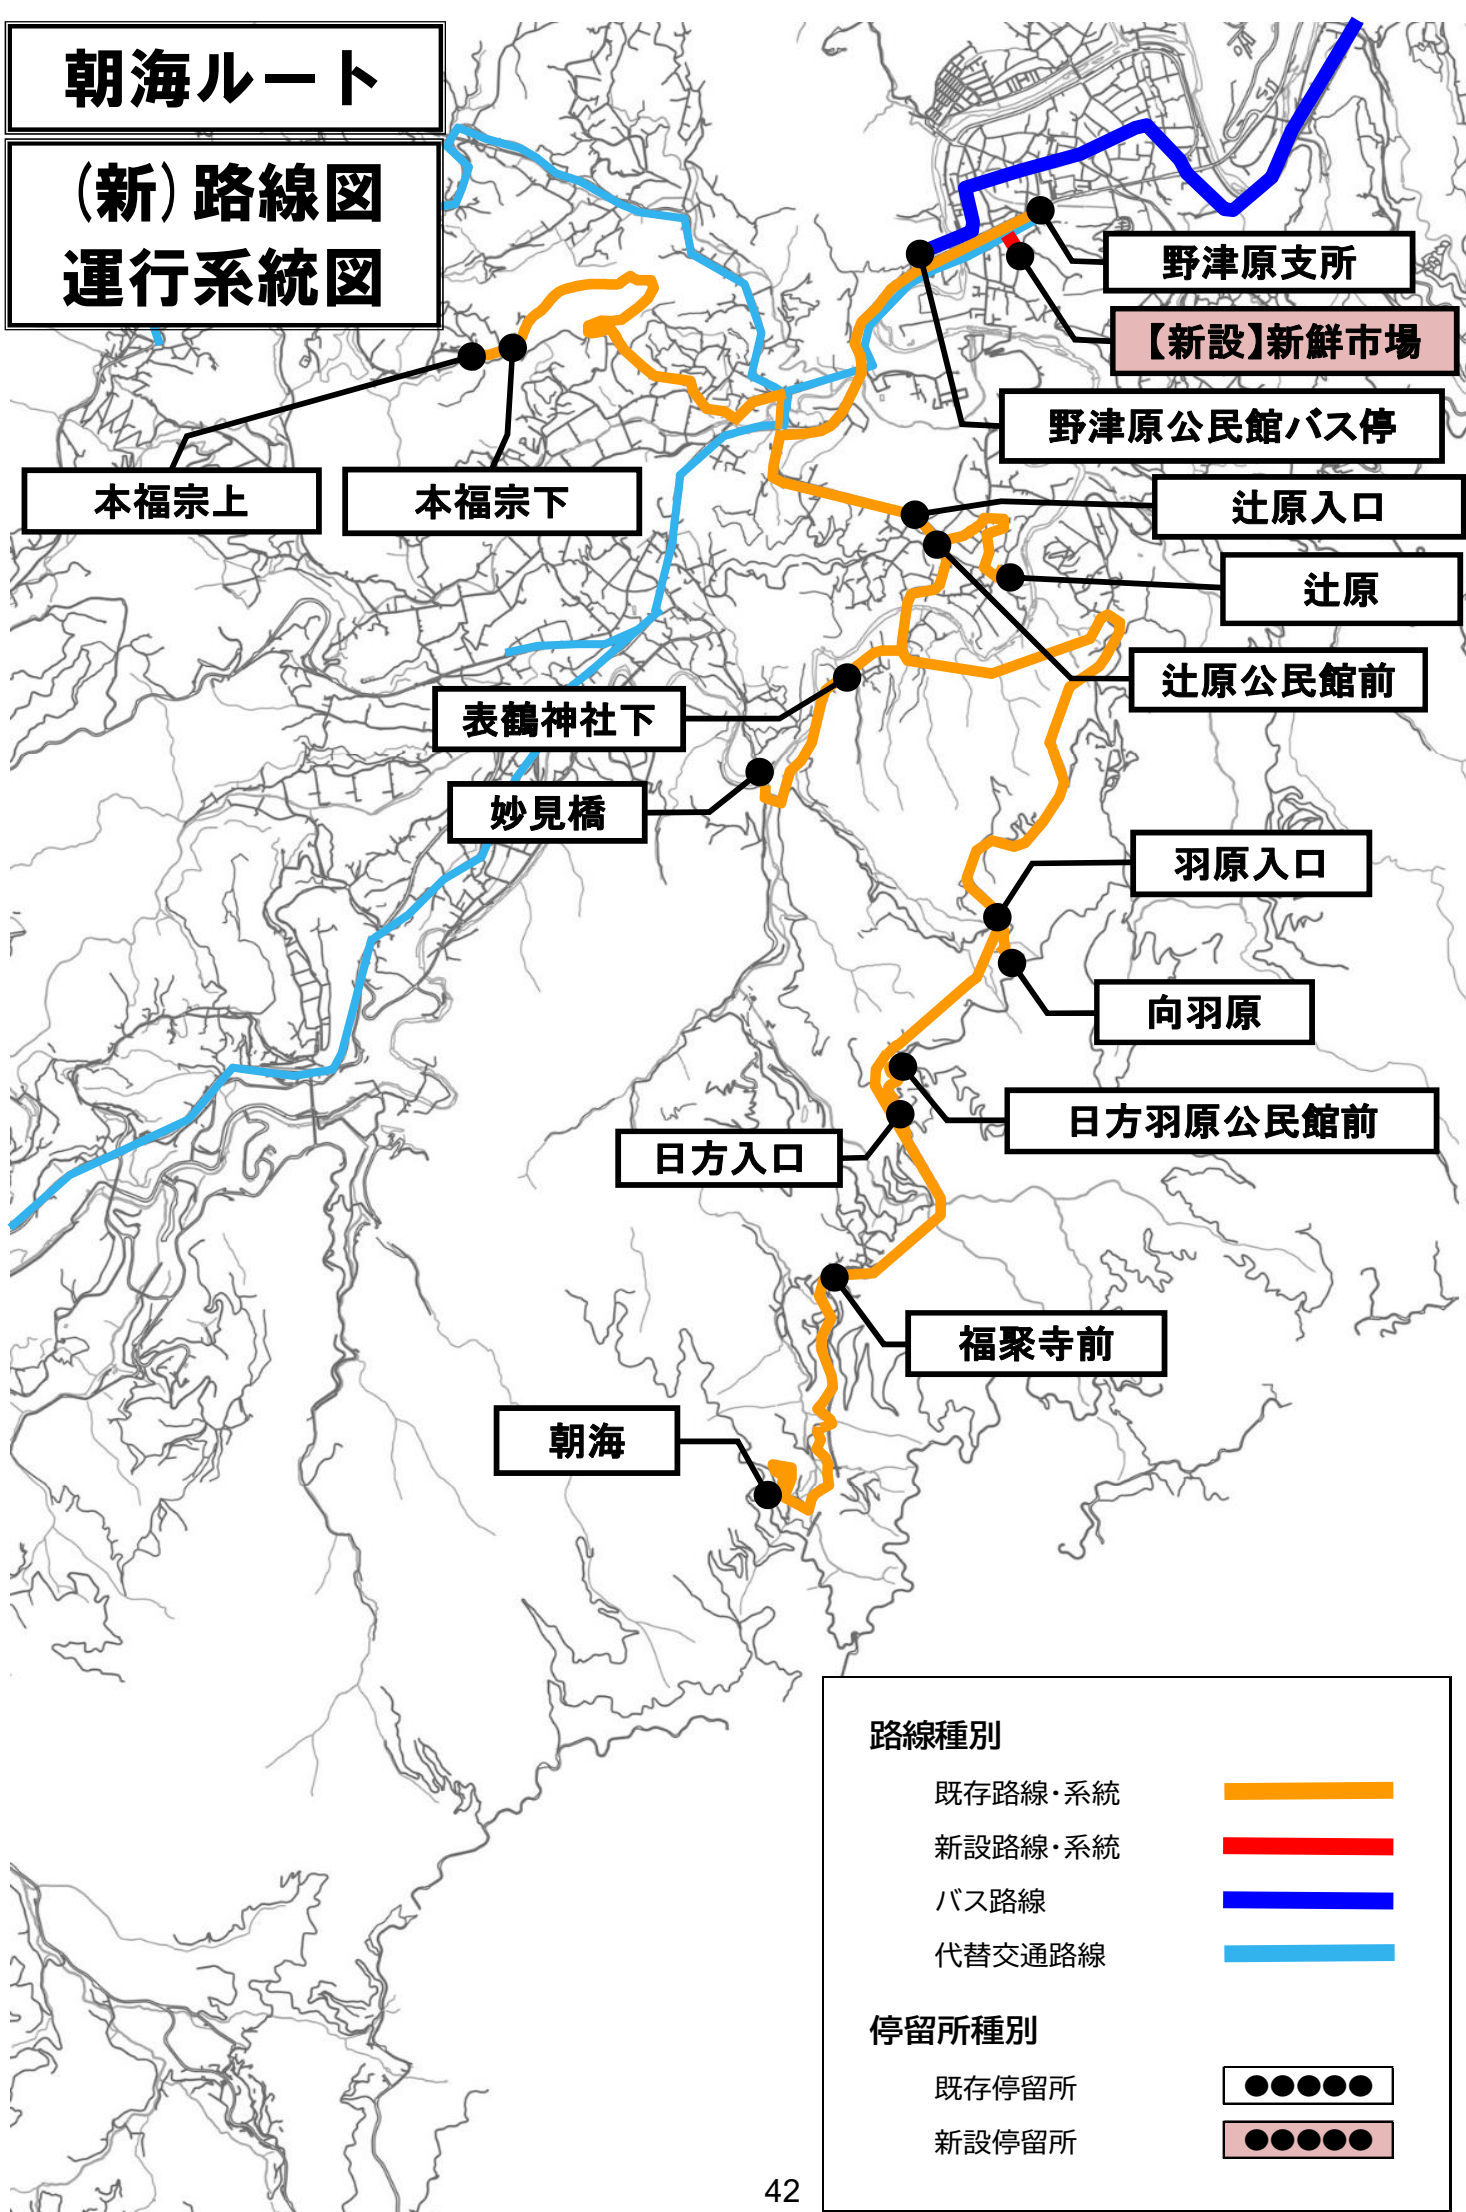

「ふれあい交通」運行時刻表

令和7年4月から

朝海ルート

※赤字は令和6年度からの変更箇所

火曜日・木曜日運行便

水曜日運行便

【行き】

【帰り】

【行き】

【帰り】

ふれあい交通	
便名	①
朝海	8:22
福聚寺前	8:26
日方羽原公民館前	8:29
日方入口	8:30
向羽原	8:34
羽原入口	8:35
妙見橋	8:43
表鶴神社下	8:45
辻原公民館前	8:47
辻原	8:49
辻原入口	8:51
本福宗上	8:58
本福宗下	8:59
野津原公民館バス停	9:07
新鮮市場	9:08
野津原支所	9:09

路線バス	
野津原公民館バス停	9:17
野津原バス停	9:20
トキハわさだタウンバス停	9:42
大分駅前8	10:07
中央通り⑥	10:09

路線バス		
中央通り②	9:43	11:33
大分駅前5	9:46	11:36
トキハわさだタウンバス停		11:55
野津原バス停	10:19	12:13
野津原公民館バス停	10:22	12:16

ふれあい交通		
便名	①	②
野津原支所	10:30	12:24
新鮮市場	10:31	12:25
野津原公民館バス停	10:32	12:26
本福宗下	10:40	12:34
本福宗上	10:41	12:35
辻原入口	10:48	12:42
辻原	10:50	12:44
辻原公民館前	10:52	12:46
表鶴神社下	10:54	12:48
妙見橋	10:56	12:50
羽原入口	11:04	12:58
向羽原	11:05	12:59
日方入口	11:09	13:03
日方羽原公民館前	11:10	13:04
福聚寺前	11:13	13:07
朝海	11:17	13:11

ふれあい交通		
便名	①	②
朝海	7:10	8:22
福聚寺前	7:14	8:26
日方羽原公民館前	7:17	8:29
日方入口	7:18	8:30
向羽原	7:22	8:34
羽原入口	7:23	8:35
妙見橋	7:31	8:43
表鶴神社下	7:33	8:45
辻原公民館前	7:35	8:47
辻原	7:37	8:49
辻原入口	7:39	8:51
本福宗上	7:46	8:58
本福宗下	7:47	8:59
野津原公民館バス停	7:55	9:07
新鮮市場	7:56	9:08
野津原支所	7:57	9:09


路線バス		
野津原公民館バス停	8:05	9:17
野津原バス停	8:08	9:20
トキハわさだタウンバス停		9:42
大分駅前8	8:46	10:07
中央通り⑥	8:47	10:09

路線バス		
中央通り②	9:43	11:33
大分駅前5	9:46	11:36
トキハわさだタウンバス停		11:55
野津原バス停	10:19	12:13
野津原公民館バス停	10:22	12:16

ふれあい交通		
便名	①	②
野津原支所	10:30	12:24
新鮮市場	10:31	12:25
野津原公民館バス停	10:32	12:26
本福宗下	10:40	12:34
本福宗上	10:41	12:35
辻原入口	10:48	12:42
辻原	10:50	12:44
辻原公民館前	10:52	12:46
表鶴神社下	10:54	12:48
妙見橋	10:56	12:50
羽原入口	11:04	12:58
向羽原	11:05	12:59
日方入口	11:09	13:03
日方羽原公民館前	11:10	13:04
福聚寺前	11:13	13:07
朝海	11:17	13:11

高沢ルート

(新) 路線図 運行系統図

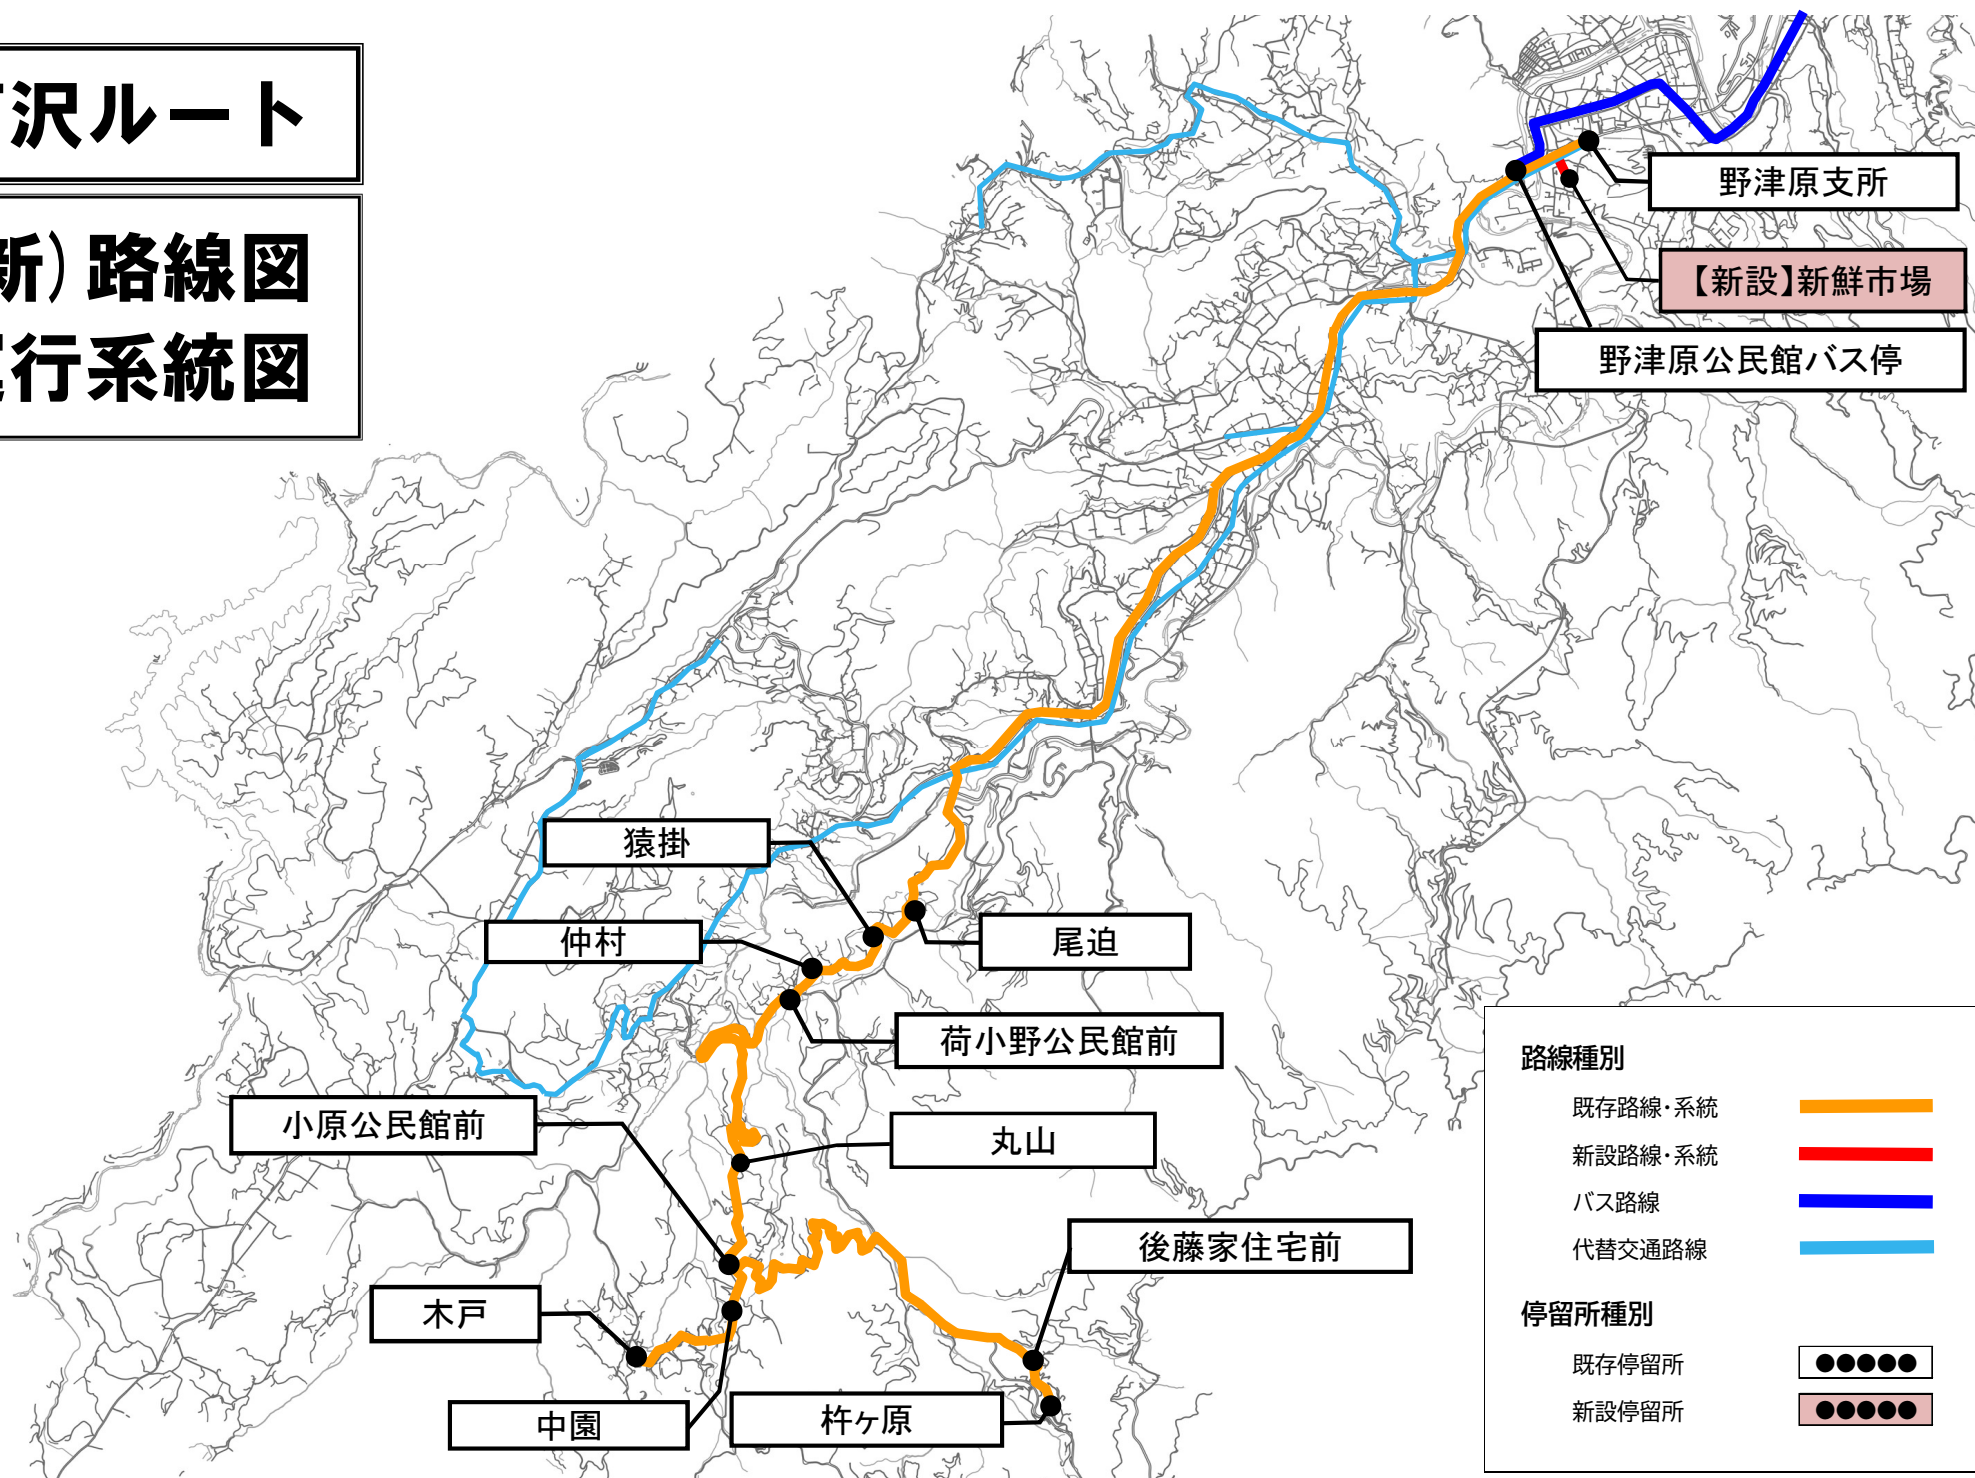

「ふれあい交通」運行時刻表

令和7年4月から

高沢ルート

※赤字は令和6年度からの変更箇所

水曜日・金曜日運行便

【行き】

ふれあい交通		
便名	①	②
杵ヶ原	8:22	10:07
後藤家住宅前	8:23	10:08
木戸	8:35	10:20
中園	8:38	10:23
小原公民館前	8:40	10:25
丸山	8:41	10:26
荷小野公民館前	8:47	10:32
仲村	8:48	10:33
猿掛	8:50	10:35
尾迫	8:52	10:37
野津原公民館バス停	9:07	10:52
新鮮市場	9:08	10:53
野津原支所	9:09	10:54

【帰り】

路線バス		
中央通り②	11:33	12:53
大分駅前 5	11:36	12:56
トキハわさだタウンバス停	11:55	13:14
野津原バス停	12:13	13:32
野津原公民館バス停	12:16	13:35

ふれあい交通		
便名	①	②
野津原支所	12:24	13:43
新鮮市場	12:25	13:44
野津原公民館バス停	12:26	13:45
尾迫	12:41	14:00
猿掛	12:43	14:02
仲村	12:45	14:04
荷小野公民館前	12:46	14:05
丸山	12:52	14:11
小原公民館前	12:53	14:12
中園	12:55	14:14
木戸	12:58	14:17
後藤家住宅前	13:10	14:29
杵ヶ原	13:11	14:30

路線バス		
野津原公民館バス停	9:17	11:12
野津原バス停	9:20	11:15
トキハわさだタウンバス停	9:42	11:36
大分駅前 8	10:07	12:01
中央通り⑥	10:09	12:03

木曜日運行便

【行き】

ふれあい交通	
便名	①
杵ヶ原	8:22
後藤家住宅前	8:23
木戸	8:35
中園	8:38
小原公民館前	8:40
丸山	8:41
荷小野公民館前	8:47
仲村	8:48
猿掛	8:50
尾迫	8:52
野津原公民館バス停	9:07
新鮮市場	9:08
野津原支所	9:09

路線バス	
野津原公民館バス停	9:17
野津原バス停	9:20
トキハわさだタウンバス停	9:42
大分駅前 8	10:07
中央通り⑥	10:09


【帰り】

路線バス	
中央通り②	12:53
大分駅前 5	12:56
トキハわさだタウンバス停	13:14
野津原バス停	13:32
野津原公民館バス停	13:35

ふれあい交通	
便名	①
野津原支所	13:43
新鮮市場	13:44
野津原公民館バス停	13:45
尾迫	14:00
猿掛	14:02
仲村	14:04
荷小野公民館前	14:05
丸山	14:11
小原公民館前	14:12
中園	14:14
木戸	14:17
後藤家住宅前	14:29
杵ヶ原	14:30

上石合ルート

(新) 路線図 運行系統図

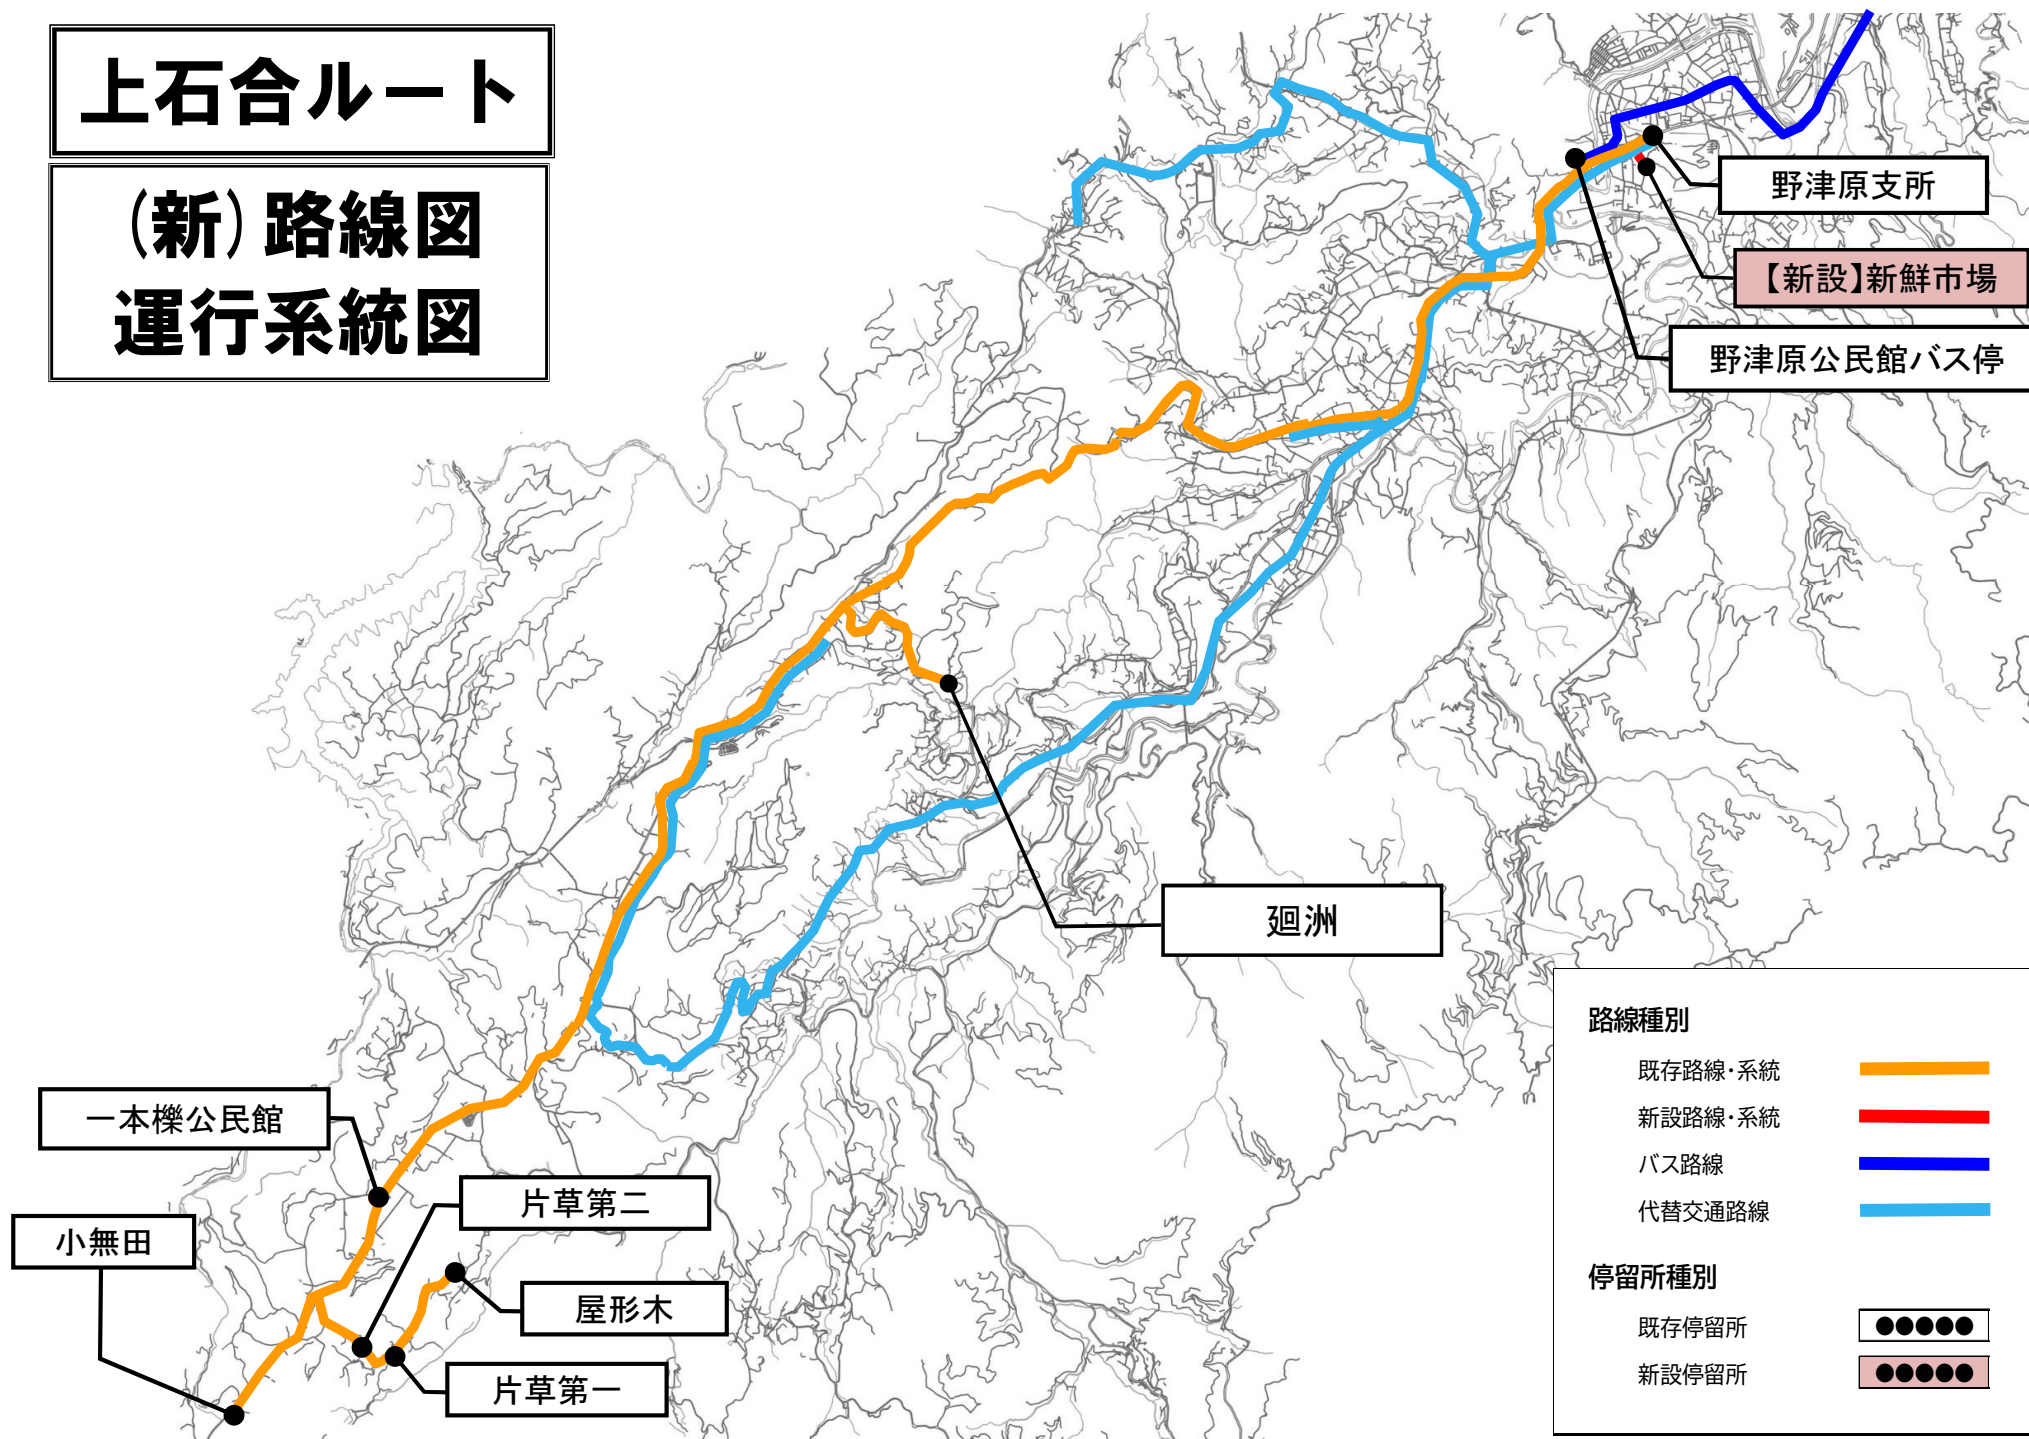

「ふれあい交通」運行時刻表

令和7年4月から

上石合ルート

※赤字は令和6年度からの変更箇所

月曜日・水曜日運行便

【行き】

ふれあい交通		
便名	①	②
屋形木	8:32	10:27
片草第一	8:34	10:29
片草第二	8:35	10:30
小無田	8:39	10:34
一本櫟公民館	8:44	10:39
廻洲	8:55	10:50
野津原公民館バス停	9:07	11:02
新鮮市場	9:08	11:03
野津原支所	9:09	11:04

路線バス		
野津原公民館バス停	9:17	11:12
野津原バス停	9:20	11:15
トキハわさだタウンバス停	9:42	11:36
大分駅前8	10:07	12:01
中央通り⑥	10:09	12:03

【帰り】

路線バス		
中央通り②	11:33	12:53
大分駅前5	11:36	12:56
トキハわさだタウンバス停	11:55	13:14
野津原バス停	12:13	13:32
野津原公民館バス停	12:16	13:35

ふれあい交通		
便名	①	②
野津原支所	12:24	13:43
新鮮市場	12:25	13:44
野津原公民館バス停	12:26	13:45
廻洲	12:38	13:57
一本櫟公民館	12:49	14:08
小無田	12:54	14:13
片草第二	12:58	14:17
片草第一	12:59	14:18
屋形木	13:01	14:20

金曜日運行便

【行き】

ふれあい交通	
便名	①
屋形木	8:32
片草第一	8:34
片草第二	8:35
小無田	8:39
一本櫟公民館	8:44
廻洲	8:55
野津原公民館バス停	9:07
新鮮市場	9:08
野津原支所	9:09

路線バス	
野津原公民館バス停	9:17
野津原バス停	9:20
トキハわさだタウンバス停	9:42
大分駅前8	10:07
中央通り⑥	10:09

【帰り】

路線バス	
中央通り②	11:33
大分駅前5	11:36
トキハわさだタウンバス停	11:55
野津原バス停	12:13
野津原公民館バス停	12:16

ふれあい交通	
便名	①
野津原支所	12:24
新鮮市場	12:25
野津原公民館バス停	12:26
廻洲	12:38
一本櫟公民館	12:49
小無田	12:54
片草第二	12:58
片草第一	12:59
屋形木	13:01

運行時刻変更（便数変更なし）

「ふれあい交通」運行時刻表

令和7年4月から

檜原ルート

※赤字は令和6年度からの変更箇所

火曜日運行便

【行き】

ふれあい交通		
便名	①	②
檜原中	7:36	8:40
檜原西	7:37	8:41
檜原東	7:40	8:44
実原	7:52	8:56
小岳公民館前	7:58	9:02
小岳	7:59	9:03
板山公民館前	8:02	9:06
新良橋バス停	8:08	9:12
判田中学校前バス停	8:12	9:16
判田局前バス停	8:14	9:18

路線バス		
判田局前バス停	8:29	9:49
県立病院	8:48	10:03
大分駅前8	9:00	10:16
中央通り⑥	9:02	10:18

路線バス		
新良橋バス停	-	9:17
大分駅前⑧	-	9:50

【帰り】

路線バス				
中央通り①	9:11	9:57	13:57	
大分駅前4	9:14	10:00	14:00	
県立病院入口	9:25	10:15	14:12	
判田局前バス停	9:38	10:30	14:27	

路線バス				
戸次バス停	9:42	11:19	14:32	
判田局前バス停	9:49	11:25	14:37	

ふれあい交通				
便名	①	②	③	
判田局前バス停	10:30	11:40	15:00	
判田中学校前バス停	10:32	11:42	15:02	
新良橋バス停	10:36	11:46	15:06	
板山公民館前	10:42	11:52	15:12	
小岳	10:45	11:55	15:15	
小岳公民館前	10:46	11:56	15:16	
実原	10:52	12:02	15:22	
檜原東	11:04	12:14	15:34	
檜原西	11:07	12:17	15:37	
檜原中	11:08	12:18	15:38	

金曜日運行便

【行き】

ふれあい交通		
便名	①	②
檜原中	7:36	8:40
檜原西	7:37	8:41
檜原東	7:40	8:44
実原	7:52	8:56
小岳公民館前	7:58	9:02
小岳	7:59	9:03
板山公民館前	8:02	9:06
新良橋バス停	8:08	9:12
判田中学校前バス停	8:12	9:16
判田局前バス停	8:14	9:18

路線バス		
判田局前バス停	8:29	9:49
県立病院	8:48	10:03
大分駅前8	9:00	10:16
中央通り⑥	9:02	10:18

路線バス		
新良橋バス停	-	9:17
大分駅前⑧	-	9:50

【帰り】

路線バス				
中央通り①	9:11	9:57	13:57	
大分駅前4	9:14	10:00	14:00	
県立病院入口	9:25	10:15	14:12	
判田局前バス停	9:38	10:30	14:27	

路線バス				
戸次バス停	9:42	11:19	14:32	
判田局前バス停	9:49	11:25	14:37	

ふれあい交通				
便名	①	②	③	
判田局前バス停	10:30	11:40	15:00	
判田中学校前バス停	10:32	11:42	15:02	
新良橋バス停	10:36	11:46	15:06	
板山公民館前	10:42	11:52	15:12	
小岳	10:45	11:55	15:15	
小岳公民館前	10:46	11:56	15:16	
実原	10:52	12:02	15:22	
檜原東	11:04	12:14	15:34	
檜原西	11:07	12:17	15:37	
檜原中	11:08	12:18	15:38	

「ふれあい交通」運行時刻表

令和7年4月から

端登ルート

※赤字は令和6年度からの変更箇所

火曜日運行便

【行き】

ふれあい交通			
便名	①	②	③
伊与床谷	7:27	8:46	11:28
伊与床山下	7:31	8:50	11:32
伊与床公民館前	7:33	8:52	11:34
伊与床山下②	7:35	8:54	11:36
伊与床田原	7:38	8:57	11:39
鳥巢下	7:42	9:01	11:43
鳥巢上	7:44	9:03	11:45
岩屋金上	7:51	9:10	11:52
岩屋金下	7:53	9:12	11:54
花鶴神社入口	7:54	9:13	11:55
花香公民館前	7:58	9:17	11:59
岩上踏切前	8:00	9:19	12:01
岩上公民館前	8:03	9:22	12:04
大嶋医院前	8:09	9:28	12:10
中津留バス停	8:11	9:30	12:12
戸次バス停	8:13	9:32	12:14

【帰り】

路線バス							
中央通り①	9:57		11:50	12:41	13:57	15:37	
大分駅前4	10:00		11:53	12:44	14:00	15:40	
県立病院入口	10:15		12:05	12:58	14:12	15:54	
戸次バス停	10:36		12:23	13:20	14:33	16:15	

ふれあい交通							
便名	①		②	③	④	⑤	
戸次バス停	10:51	12:06	12:33	13:30	14:43	16:25	
中津留バス停	10:53	12:08	12:35	13:32	14:45	16:27	
大嶋医院前	10:55	12:10	12:37	13:34	14:47	16:29	
岩上公民館前	11:01	12:16	12:43	13:40	14:53	16:35	
岩上踏切前	11:04	12:19	12:46	13:43	14:56	16:38	
花香公民館前	11:06	12:21	12:48	13:45	14:58	16:40	
花鶴神社入口	11:10	12:25	12:52	13:49	15:02	16:44	
岩屋金下	11:11	12:26	12:53	13:50	15:03	16:45	
岩屋金上	11:13	12:28	12:55	13:52	15:05	16:47	
鳥巢上	11:20	12:35	13:02	13:59	15:12	16:54	
鳥巢下	11:22	12:37	13:04	14:01	15:14	16:56	
伊与床田原	11:26	12:41	13:08	14:05	15:18	17:00	
伊与床山下②	11:29	12:44	13:11	14:08	15:21	17:03	
伊与床公民館前	11:31	12:46	13:13	14:10	15:23	17:05	
伊与床山下	11:33	12:48	13:15	14:12	15:25	17:07	
伊与床谷	11:37	12:52	13:19	14:16	15:29	17:11	

路線バス			
戸次バス停	8:23	9:42	12:24
県立病院入口	8:48	10:04	12:47
大分駅前8	9:00	10:16	12:59
中央通り⑥	9:02	10:18	13:01

金曜日運行便

【行き】

ふれあい交通			
便名	①	②	③
伊与床谷	7:27	8:46	11:28
伊与床山下	7:31	8:50	11:32
伊与床公民館前	7:33	8:52	11:34
伊与床山下②	7:35	8:54	11:36
伊与床田原	7:38	8:57	11:39
鳥巢下	7:42	9:01	11:43
鳥巢上	7:44	9:03	11:45
岩屋金上	7:51	9:10	11:52
岩屋金下	7:53	9:12	11:54
花鶴神社入口	7:54	9:13	11:55
花香公民館前	7:58	9:17	11:59
岩上踏切前	8:00	9:19	12:01
岩上公民館前	8:03	9:22	12:04
大嶋医院前	8:09	9:28	12:10
中津留バス停	8:11	9:30	12:12
戸次バス停	8:13	9:32	12:14

路線バス			
戸次バス停	8:23	9:42	12:24
県立病院入口	8:48	10:04	12:47
大分駅前8	9:00	10:16	12:59
中央通り⑥	9:02	10:18	13:01

【帰り】

路線バス							
中央通り①	9:57		11:50	12:41	13:57	15:37	
大分駅前4	10:00		11:53	12:44	14:00	15:40	
県立病院入口	10:15		12:05	12:58	14:12	15:54	
戸次バス停	10:36		12:23	13:20	14:33	16:15	

ふれあい交通							
便名	①		②	③	④		
戸次バス停	10:51	12:06	12:33	13:30	16:25		
中津留バス停	10:53	12:08	12:35	13:32	16:27		
大嶋医院前	10:55	12:10	12:37	13:34	16:29		
岩上公民館前	11:01	12:16	12:43	13:40	16:35		
岩上踏切前	11:04	12:19	12:46	13:43	16:38		
花香公民館前	11:06	12:21	12:48	13:45	16:40		
花鶴神社入口	11:10	12:25	12:52	13:49	16:44		
岩屋金下	11:11	12:26	12:53	13:50	16:45		
岩屋金上	11:13	12:28	12:55	13:52	16:47		
鳥巢上	11:20	12:35	13:02	13:59	16:54		
鳥巢下	11:22	12:37	13:04	14:01	16:56		
伊与床田原	11:26	12:41	13:08	14:05	17:00		
伊与床山下②	11:29	12:44	13:11	14:08	17:03		
伊与床公民館前	11:31	12:46	13:13	14:10	17:05		
伊与床山下	11:33	12:48	13:15	14:12	17:07		
伊与床谷	11:37	12:52	13:19	14:16	17:11		

大内ルート

【行き】

ふれあい交通		
便名	①	②
日平	7:54	8:50
中畑	7:57	8:53
一ノ瀬	7:59	8:55
引治	8:05	9:01
楠平	8:07	9:03
上大内入口	8:11	9:07
大内観音堂	8:13	9:09
消防庫	8:15	9:11
平原	8:18	9:14
大内公民館	8:20	9:16
尾津留下	8:22	9:18
尾津留公民館	8:23	9:19
辻	8:24	9:20
夢ひこうせん	8:25	9:21
楠木生バス停	8:26	9:22
東部	8:27	9:23
島	8:29	9:25
中村	8:30	9:26
楠木生公民館	8:31	9:27
大南公民館	8:33	9:29
戸次バス停	8:36	9:32

路線バス（猪野経由 大分駅前）		
楠木生バス停	8:36	10:22
菰田バス停	8:41	10:28
アクロス入口バス停	8:58	10:45
中央通り	9:15	11:02
大分駅前	9:16	11:05

路線バス（大道小経由 大分県庁前行）		
戸次バス停	-	9:42
県立病院入口	-	10:04
大分駅前8	-	10:16
中央通り⑥	-	10:18

火曜日・金曜日運行便

※赤字は令和6年度からの変更箇所

【帰り】

路線バス（戸次経由 佐伯駅・臼杵行）				
中央通り①	9:11	9:57	-	12:41
大分駅前4	9:14	10:00	-	12:44
県立病院入口	9:25	10:15	-	12:58
戸次バス停	9:43	10:36	-	13:20

路線バス（猪野経由 けやき台行）				
中央通り③	9:21	10:08	11:08	12:58
大分駅前3	9:24	10:11	11:11	13:01
アクロス入口バス停	9:37	10:24	11:24	13:14
菰田バス停	9:53	10:41	11:41	13:30
楠木生バス停	9:58	10:46	11:46	13:35

ふれあい交通				
便名	①	②	③	④
戸次バス停	10:15	10:41	11:56	13:30
大南公民館	10:18	10:44	11:59	13:33
楠木生公民館	10:20	10:46	12:01	13:35
中村	10:21	10:47	12:02	13:36
島	10:22	10:48	12:03	13:37
東部	10:24	10:50	12:05	13:39
楠木生バス停	10:25	10:51	12:06	13:40
夢ひこうせん	10:26	10:52	12:07	13:41
辻	10:27	10:53	12:08	13:42
尾津留公民館	10:28	10:54	12:09	13:43
尾津留下	10:29	10:55	12:10	13:44
大内公民館	10:31	10:57	12:12	13:46
平原	10:33	10:59	12:14	13:48
消防庫	10:36	11:02	12:17	13:51
大内観音堂	10:38	11:04	12:19	13:53
上大内入口	10:40	11:06	12:21	13:55
楠平	10:44	11:10	12:25	13:59
引治	10:46	11:12	12:27	14:01
一ノ瀬	10:52	11:18	12:33	14:07
中畑	10:54	11:20	12:35	14:09
日平	10:57	11:23	12:38	14:12

「ふれあい交通」運行時刻表

令和7年4月から

旦野原ルート

月曜日運行・水曜日運行（川久保便）

【行き】

ふれあい交通							
便名			①	②	③	④	⑤
美し野公民館南	8:06	8:57	9:41	11:01	12:05	13:58	14:41
美し野中央	8:08	8:59	9:43	11:03	12:07	14:00	14:43
やまばと公園前	8:10	9:01	9:45	11:05	12:09	14:02	14:45
神原	8:11	9:02	9:46	11:06	12:10	14:03	14:46
ため池西	8:12	9:03	9:47	11:07	12:11	14:04	14:47
西公園	8:14	9:05	9:49	11:09	12:13	14:06	14:49
花の木坂公民館前	8:15	9:06	9:50	11:10	12:14	14:07	14:50
花の木坂北	8:16	9:07	9:51	11:11	12:15	14:08	14:51
旦野原公民館前	8:19	9:10	9:54	11:14	12:18	14:11	14:54
叶	8:21	9:12	9:56	11:16	12:20	14:13	14:56
大分大学下	8:24	9:15	9:59	11:19	12:23	14:16	14:59
川久保バス停	8:26	9:17	10:01	11:21	12:25	14:18	15:01

路線バス（大分駅前方面）							
川久保バス停			10:11	11:31	12:35	14:28	15:11
軒田バス停			10:14	11:34	12:39	14:31	15:14
県立病院入口			-	-	12:47	14:39	-
大分駅前8			-	-	12:59	14:51	-
大分駅前降車場			10:37	11:58	-	-	15:37

※赤字は令和6年度からの変更箇所

【帰り】

路線バス（大分駅前方面）							
中央通り①	9:57			12:41		13:57	15:13
大分駅前3	-			-		-	16:07
大分駅前4	10:00			12:44		14:00	15:16
県立病院入口	10:15			12:58		14:12	15:28
軒田バス停	10:21			13:04		14:18	15:34
川久保バス停	10:24			13:07		14:21	15:37

ふれあい交通							
便名	①			②		③	④
川久保バス停	10:34	11:27	12:47	13:17	14:12	14:31	15:47
大分大学下	10:36	11:29	12:49	13:19	14:14	14:33	15:49
叶	10:39	11:32	12:52	13:22	14:17	14:36	15:52
旦野原公民館前	10:41	11:34	12:54	13:24	14:19	14:38	15:54
花の木坂北	10:44	11:37	12:57	13:27	14:22	14:41	15:57
花の木坂公民館前	10:45	11:38	12:58	13:28	14:23	14:42	15:58
西公園	10:46	11:39	12:59	13:29	14:24	14:43	15:59
ため池西	10:48	11:41	13:01	13:31	14:26	14:45	16:01
神原	10:49	11:42	13:02	13:32	14:27	14:46	16:02
やまばと公園前	10:50	11:43	13:03	13:33	14:28	14:47	16:03
美し野中央	10:52	11:45	13:05	13:35	14:30	14:49	16:05
美し野公民館南	10:54	11:47	13:07	13:37	14:32	14:51	16:07

金曜日運行（寒田南町便）

【行き】

ふれあい交通			
便名	①	②	③
叶	9:26	10:36	11:36
旦野原公民館前	9:28	10:38	11:38
花の木坂北	9:31	10:41	11:41
花の木坂公民館前	9:32	10:42	11:42
西公園	9:33	10:43	11:43
ため池西	9:35	10:45	11:45
神原	9:36	10:46	11:46
やまばと公園前	9:37	10:47	11:47
美し野中央	9:39	10:49	11:49
美し野公民館南	9:41	10:51	11:51
寒田南町二丁目バス停	9:45	10:55	11:55

路線バス（わさだタウン方面）			
寒田南町二丁目バス停	9:55	11:05	12:05
トキハわさだタウン	10:13	11:24	12:24

路線バス（大分駅前方面）			
寒田南町二丁目バス停	9:58	11:13	12:34
中央通り④	10:27	11:42	13:03
大分駅前	10:28	11:43	13:04

【帰り】

路線バス（わさだタウン方面）		
トキハわさだタウン	13:30	15:00
寒田南町二丁目バス停	13:45	15:15

路線バス（大分駅前方面）		
中央通り②	13:00	14:54
大分駅前	13:03	14:57
寒田南町二丁目バス停	13:30	15:20

ふれあい交通		
便名	①	②
寒田南町二丁目バス停	13:55	15:25
美し野公民館南	13:59	15:29
美し野中央	14:01	15:31
やまばと公園前	14:03	15:33
神原	14:04	15:34
ため池西	14:05	15:35
西公園	14:07	15:37
花の木坂公民館前	14:08	15:38
花の木坂北	14:09	15:39
旦野原公民館前	14:12	15:42
叶	14:14	15:44

「ふれあい交通」運行時刻表

令和7年4月から

一木ルート

※赤字は令和6年度からの変更箇所

火曜日運行便

【行き】

【帰り】

水・金曜日運行便

【行き】

【帰り】

木曜日運行便

【行き】

【帰り】

ふれあい交通			
便名	①	②	③
田尾	7:57	9:22	10:09
テニスコート前	7:59	9:24	10:11
市原自動車前	8:01	9:26	10:13
一木天満社前	8:03	9:28	10:15
中原旧公民館前	8:04	9:29	10:16
安楽	8:05	9:30	10:17
炭善	8:06	9:31	10:18
江川	8:08	9:33	10:20
立岩19班	8:12	9:37	10:24
月ヶ平集会所	8:13	9:38	10:25
政所南公民館	8:14	9:39	10:26
月ヶ平通り東	8:15	9:40	10:27
城原台入口	8:16	9:41	10:28
城原台児童公園	8:17	9:42	10:29
浜入口バス停	8:20	9:45	10:32

路線バス（大分駅方面）			
浜入口バス停	8:31	9:56	10:48
大分医療センターバス停	8:38	10:02	
中央通り④	9:19	10:42	11:26
大分駅前	9:20	10:43	11:27

路線バス（佐賀関方面）			
浜入口バス停	8:57	-	10:49
佐賀関バス停	9:38	-	11:31

路線バス（大分駅方面）			
大分駅前6	11:13	-	14:33
中央通り⑥	11:15	-	14:35
大分医療センターバス停	11:53	-	
浜入口バス停	11:59	-	15:13

路線バス（佐賀関方面）			
佐賀関バス停	-	13:40	-
浜入口バス停	-	14:16	-

ふれあい交通			
便名	①	②	③
浜入口バス停	12:09	14:18	15:18
城原台児童公園	12:12	14:21	15:21
城原台入口	12:13	14:22	15:22
月ヶ平通り東	12:14	14:23	15:23
政所南公民館	12:15	14:24	15:24
月ヶ平集会所	12:16	14:25	15:25
立岩19班	12:17	14:26	15:26
江川	12:21	14:30	15:30
炭善	12:23	14:32	15:32
安楽	12:24	14:33	15:33
中原旧公民館前	12:25	14:34	15:34
一木天満社前	12:26	14:35	15:35
市原自動車前	12:28	14:37	15:37
テニスコート前	12:30	14:39	15:39
田尾	12:32	14:41	15:41

ふれあい交通	
便名	①
田尾	8:57
テニスコート前	8:59
市原自動車前	9:01
一木天満社前	9:03
中原旧公民館前	9:04
安楽	9:05
炭善	9:06
江川	9:08
立岩19班	9:12
月ヶ平集会所	9:13
政所南公民館	9:14
月ヶ平通り東	9:15
城原台入口	9:16
城原台児童公園	9:17
浜入口バス停	9:20

路線バス（大分駅方面）	
浜入口バス停	9:31
大分医療センターバス停	
中央通り④	10:11
大分駅前	10:12

路線バス（佐賀関方面）	
浜入口バス停	-
佐賀関バス停	-

路線バス（大分駅方面）	
大分駅前6	11:13
中央通り⑥	11:15
大分医療センターバス停	11:53
浜入口バス停	11:59

路線バス（佐賀関方面）	
佐賀関バス停	-
浜入口バス停	-

ふれあい交通	
便名	①
浜入口バス停	12:09
城原台児童公園	12:12
城原台入口	12:13
月ヶ平通り東	12:14
政所南公民館	12:15
月ヶ平集会所	12:16
立岩19班	12:17
江川	12:21
炭善	12:23
安楽	12:24
中原旧公民館前	12:25
一木天満社前	12:26
市原自動車前	12:28
テニスコート前	12:30
田尾	12:32

ふれあい交通		
便名	①	②
田尾	9:22	10:09
テニスコート前	9:24	10:11
市原自動車前	9:26	10:13
一木天満社前	9:28	10:15
中原旧公民館前	9:29	10:16
安楽	9:30	10:17
炭善	9:31	10:18
江川	9:33	10:20
立岩19班	9:37	10:24
月ヶ平集会所	9:38	10:25
政所南公民館	9:39	10:26
月ヶ平通り東	9:40	10:27
城原台入口	9:41	10:28
城原台児童公園	9:42	10:29
浜入口バス停	9:45	10:32

路線バス（大分駅方面）		
浜入口バス停	9:56	10:48
大分医療センターバス停	10:02	
中央通り④	10:42	11:26
大分駅前	10:43	11:27

路線バス（佐賀関方面）		
浜入口バス停	-	10:49
佐賀関バス停	-	11:31

路線バス（大分駅方面）				
大分駅前6		11:13	-	16:03
中央通り⑥		11:15	-	16:05
大分医療センターバス停		11:53	-	-
浜入口バス停		11:59	-	16:45

路線バス（佐賀関方面）				
佐賀関バス停		-	13:40	15:56
浜入口バス停		-	14:16	16:33

ふれあい交通				
便名		①	②	③
浜入口バス停	11:25	12:09	14:18	16:50
城原台児童公園	11:28	12:12	14:21	16:53
城原台入口	11:29	12:13	14:22	16:54
月ヶ平通り東	11:30	12:14	14:23	16:55
政所南公民館	11:31	12:15	14:24	16:56
月ヶ平集会所	11:32	12:16	14:25	16:57
立岩19班	11:33	12:17	14:26	16:58
江川	11:37	12:21	14:30	17:02
炭善	11:39	12:23	14:32	17:04
安楽	11:40	12:24	14:33	17:05
中原旧公民館前	11:41	12:25	14:34	17:06
一木天満社前	11:42	12:26	14:35	17:07
市原自動車前	11:44	12:28	14:37	17:09
テニスコート前	11:46	12:30	14:39	17:11
田尾	11:48	12:32	14:41	17:13

「ふれあい交通」運行時刻表

令和7年4月から

葛木ルート

※赤字は令和6年度からの変更箇所

火曜日運行便

【行き】

ふれあい交通		
便名	①	②
ニュータウン葛木	9:42	10:31
御旅所	9:44	10:33
1 7 班ごみステーション前	9:45	10:34
1 4 班ごみステーション前	9:47	10:36
葛木公民館前	9:49	10:38
9 班ごみステーション前	9:50	10:39
マルハチ建設前	9:51	10:40
仲道食品前	9:53	10:42
1 1 - 3 班	9:54	10:43
森中村バス停	9:59	10:48

【帰り】

路線バス（鶴崎方面⇒森中村）				
鶴崎バス停	11:44	12:46	13:45	
鶴崎駅前バス停	11:45	12:47	13:46	
皆春バス停	11:47	12:49	13:48	
森中村バス停	11:53	12:54	13:53	

路線バス（明野方面⇒森中村）				
中央通り③	11:38	12:38	13:38	
大分駅前 3	11:41	12:41	13:41	
アクロス入口バス停	11:54	12:54	13:54	
森中村バス停	12:04	13:06	14:05	

路線バス（森中村⇒鶴崎方面）		
森中村バス停	10:04	11:05
皆春バス停	10:09	11:10
鶴崎駅前バス停	10:12	11:13
鶴崎バス停	10:13	11:14

路線バス（森中村⇒明野方面）		
森中村バス停	10:04	10:53
アクロス入口バス停	10:14	11:03
中央通り④	10:31	11:20
大分駅前（降車場）	10:32	11:21

ふれあい交通				
便名	①	②	③	
森中村バス停	12:14	13:16	14:16	
1 1 - 3 班	12:19	13:21	14:21	
仲道食品前	12:20	13:22	14:22	
マルハチ建設前	12:22	13:24	14:24	
9 班ごみステーション前	12:23	13:25	14:25	
葛木公民館前	12:24	13:26	14:26	
1 4 班ごみステーション前	12:26	13:28	14:28	
1 7 班ごみステーション前	12:28	13:30	14:30	
御旅所	12:29	13:31	14:31	
ニュータウン葛木	12:31	13:33	14:33	

水曜日・木曜日運行便

【行き】

ふれあい交通		
便名	①	②
ニュータウン葛木	9:42	10:31
御旅所	9:44	10:33
1 7 班ごみステーション前	9:45	10:34
1 4 班ごみステーション前	9:47	10:36
葛木公民館前	9:49	10:38
9 班ごみステーション前	9:50	10:39
マルハチ建設前	9:51	10:40
仲道食品前	9:53	10:42
1 1 - 3 班	9:54	10:43
森中村バス停	9:59	10:48

路線バス（森中村⇒鶴崎方面）		
森中村バス停	10:04	11:05
皆春バス停	10:09	11:10
鶴崎駅前バス停	10:12	11:13
鶴崎バス停	10:13	11:14

路線バス（森中村⇒明野方面）		
森中村バス停	10:04	10:53
アクロス入口バス停	10:14	11:03
中央通り④	10:31	11:20
大分駅前（降車場）	10:32	11:21

【帰り】 ※水曜日運行便

路線バス（鶴崎方面⇒森中村）				
鶴崎バス停	11:44	12:46	13:45	
鶴崎駅前バス停	11:45	12:47	13:46	
皆春バス停	11:47	12:49	13:48	
森中村バス停	11:53	12:54	13:53	

路線バス（明野方面⇒森中村）				
中央通り③	11:38	12:38	13:38	
大分駅前 3	11:41	12:41	13:41	
アクロス入口バス停	11:54	12:54	13:54	
森中村バス停	12:04	13:06	14:05	

ふれあい交通				
便名	①	②	③	
森中村バス停	12:14	13:16	14:16	15:16
1 1 - 3 班	12:19	13:21	14:21	15:21
仲道食品前	12:20	13:22	14:22	15:22
マルハチ建設前	12:22	13:24	14:24	15:24
9 班ごみステーション前	12:23	13:25	14:25	15:25
葛木公民館前	12:24	13:26	14:26	15:26
1 4 班ごみステーション前	12:26	13:28	14:28	15:28
1 7 班ごみステーション前	12:28	13:30	14:30	15:30
御旅所	12:29	13:31	14:31	15:31
ニュータウン葛木	12:31	13:33	14:33	15:33

【帰り】 ※木曜日運行便

路線バス（鶴崎方面⇒森中村）					
鶴崎バス停	11:44	12:46	13:45		
鶴崎駅前バス停	11:45	12:47	13:46		
皆春バス停	11:47	12:49	13:48		
森中村バス停	11:53	12:54	13:53		

路線バス（明野方面⇒森中村）					
中央通り③	11:38	12:38	13:38		
大分駅前 3	11:41	12:41	13:41		
アクロス入口バス停	11:54	12:54	13:54		
森中村バス停	12:04	13:06	14:05		

ふれあい交通					
便名	①	②	③		
森中村バス停	12:14	13:16	14:16	15:16	16:04
1 1 - 3 班	12:19	13:21	14:21	15:21	16:09
仲道食品前	12:20	13:22	14:22	15:22	16:10
マルハチ建設前	12:22	13:24	14:24	15:24	16:12
9 班ごみステーション前	12:23	13:25	14:25	15:25	16:13
葛木公民館前	12:24	13:26	14:26	15:26	16:14
1 4 班ごみステーション前	12:26	13:28	14:28	15:28	16:16
1 7 班ごみステーション前	12:28	13:30	14:30	15:30	16:18
御旅所	12:29	13:31	14:31	15:31	16:19
ニュータウン葛木	12:31	13:33	14:33	15:33	16:21

「ふれあい交通」運行時刻表

令和7年4月から

堂園ルート

※赤字は令和6年度からの変更箇所

月曜・水曜運行（鶴崎方面行き）

【行き】

ふれあい交通			
便名	①	②	③
3の1班	7:46	10:33	13:23
3の2班	7:47	10:34	13:24
1・2班	7:48	10:35	13:25
3・4班	7:49	10:36	13:26
NTTドコモ基地前	7:50	10:37	13:27
9班	7:51	10:38	13:28
堂園公民館前	7:53	10:40	13:30
堂園バス停	7:54	10:41	13:31
堂園団地入口	7:55	10:42	13:32
スポーツパークグラウンド前	7:57	10:44	13:34
国宗バス停	8:02	10:49	13:39
鶴崎バス停	8:03	10:50	13:40

路線バス（高城経由）			
鶴崎バス停	8:23	11:00	13:57
中央通り	8:50	11:26	14:24
大分駅前	8:51	11:27	14:25

路線バス（森町経由）			
鶴崎バス停	8:58	10:45	13:45
森町バス停	9:06	10:52	13:52
中央通り	9:35	11:20	14:19
大分駅前	9:36	11:21	14:20

【帰り】

路線バス（高城経由）			
大分駅前6	12:48	14:13	
中央通り⑥	12:50	14:15	
鶴崎バス停	13:06	14:41	

路線バス（森町経由）			
中央通り③	12:38	13:38	
大分駅前3	12:41	13:41	
森町バス停	13:07	14:06	
鶴崎バス停（鶴崎支所前）	13:16	14:15	

ふれあい交通		
便名	①	②
鶴崎バス停	13:20	14:50
国宗バス停	13:21	14:51
スポーツパークグラウンド前	13:26	14:56
堂園団地入口	13:28	14:58
堂園バス停	13:29	14:59
堂園公民館前	13:30	15:00
9班	13:32	15:02
NTTドコモ基地前	13:33	15:03
3・4班	13:34	15:04
1・2班	13:35	15:05
3の2班	13:36	15:06
3の1班	13:37	15:07

金曜運行（関門方面行き）

【行き】

ふれあい交通			
便名	①	②	③
スポーツパークグラウンド前	7:58	9:57	12:47
堂園団地入口	8:00	9:59	12:49
堂園バス停	8:01	10:00	12:50
堂園公民館前	8:02	10:01	12:51
9班	8:04	10:03	12:53
NTTドコモ基地前	8:05	10:04	12:54
3・4班	8:06	10:05	12:55
1・2班	8:07	10:06	12:56
3の2班	8:08	10:07	12:57
3の1班	8:09	10:08	12:58
関門バス停	8:12	10:11	13:01

路線バス（明野経由）			
関門バス停	8:32	10:21	13:11
アクロス入口	8:44	10:33	13:23
県庁正門前	8:56	10:45	13:35
大分駅前	9:02	10:51	13:41

路線バス（鶴崎経由）			
関門バス停	9:21	11:26	
鶴崎駅前	9:28	11:33	
県庁正門前		11:55	
大分駅前		12:01	

【帰り】

路線バス（明野経由）		
中央通り③	11:58	13:58
大分駅前3	12:01	14:01
アクロス入口	12:14	14:14
関門バス停	12:26	14:26

路線バス（鶴崎経由）		
大分駅前6	12:13	-
中央通り⑥	12:15	-
鶴崎駅前	12:40	-
関門バス停（鶴崎方面）	12:46	-

ふれあい交通		
便名	①	②
関門バス停	12:56	14:36
3の1班	12:59	14:39
3の2班	13:00	14:40
1・2班	13:01	14:41
3・4班	13:02	14:42
NTTドコモ基地前	13:03	14:43
9班	13:04	14:44
堂園公民館前	13:06	14:46
堂園バス停	13:07	14:47
堂園団地入口	13:08	14:48
スポーツパークグラウンド前	13:10	14:50

「ふれあい交通」運行時刻表

令和7年4月から

大志生木ルート

※赤字は令和6年度からの変更箇所

火曜日運行便

【行き】

ふれあい交通				
便名	①	②	③	
元宮	9:01	9:19	9:52	
十谷	9:02	9:20	9:53	
大谷	9:05	9:23	9:56	
地藏堂	9:07	9:25	9:58	
原住宅	9:08	9:26	9:59	
鍵山	9:09	9:27	10:00	
消防庫前	9:10	9:28	10:01	
菅迫住宅	9:11	9:29	10:02	
尾乃鼻橋	9:13	9:31	10:04	
葛根迫	9:15	9:33	10:06	
やまさき前	9:17	9:35	10:08	
水源地前	9:18	9:36	10:09	
江ノ脇橋	9:19	9:37	10:10	
樅木会館前	9:20	9:38	10:11	
大志生木バス停	9:21	9:39	10:12	

路線バス（大志生木⇒大分駅）				
大志生木バス停	9:26	10:17	10:17	
浜入口バス停	9:56	10:48	10:48	
大分医療センターバス停	10:02	-	-	
中央通り④	10:42	11:26	11:26	
大分駅前	10:43	11:27	11:27	

路線バス（大志生木⇒佐賀関）				
大志生木バス停	9:29	-	11:22	
佐賀関バス停	9:38	-	11:31	

【帰り】

路線バス（大分駅⇒大志生木）				
大分駅前 6	11:13	-	-	14:33
中央通り⑥	11:15	-	-	14:35
大分医療センターバス停	11:53	-	-	-
浜入口バス停	11:59	-	-	15:13
大志生木バス停	12:31	-	-	15:45

路線バス（佐賀関⇒大志生木）				
佐賀関バス停	12:23	-	13:40	15:56
大志生木バス停	12:30	-	13:47	16:03

ふれあい交通				
便名	①	②	③	④
大志生木バス停	12:40	12:50	14:00	16:13
樅木会館前	12:41	12:51	14:01	16:14
江ノ脇橋	12:42	12:52	14:02	16:15
水源地前	12:43	12:53	14:03	16:16
やまさき前	12:44	12:54	14:04	16:17
葛根迫	12:46	12:56	14:06	16:19
尾乃鼻橋	12:48	12:58	14:08	16:21
菅迫住宅	12:50	13:00	14:10	16:23
消防庫前	12:51	13:01	14:11	16:24
鍵山	12:52	13:02	14:12	16:25
原住宅	12:53	13:03	14:13	16:26
地藏堂	12:54	13:04	14:14	16:27
大谷	12:56	13:06	14:16	16:29
十谷	12:59	13:09	14:19	16:32
元宮	13:00	13:10	14:20	16:33

路線バス（大志生木⇒大分駅）				
大志生木バス停	9:26	-	10:17	13:47
浜入口バス停	9:56	-	10:48	14:16
大分医療センターバス停	10:02	-	-	-
中央通り④	10:42	-	11:26	14:54
大分駅前	10:43	-	11:27	14:55

路線バス（大志生木⇒佐賀関）				
大志生木バス停	9:29	-	11:22	-
佐賀関バス停	9:38	-	11:31	-

金曜日運行便

【行き】

ふれあい交通				
便名	①	②	③	④
元宮	9:01	9:19	9:52	13:15
十谷	9:02	9:20	9:53	13:16
大谷	9:05	9:23	9:56	13:19
地藏堂	9:07	9:25	9:58	13:21
原住宅	9:08	9:26	9:59	13:22
鍵山	9:09	9:27	10:00	13:23
消防庫前	9:10	9:28	10:01	13:24
菅迫住宅	9:11	9:29	10:02	13:25
尾乃鼻橋	9:13	9:31	10:04	13:27
葛根迫	9:15	9:33	10:06	13:29
やまさき前	9:17	9:35	10:08	13:31
水源地前	9:18	9:36	10:09	13:32
江ノ脇橋	9:19	9:37	10:10	13:33
樅木会館前	9:20	9:38	10:11	13:34
大志生木バス停	9:21	9:39	10:12	13:35

路線バス（大志生木⇒大分駅）				
大志生木バス停	9:26	-	10:17	13:47
浜入口バス停	9:56	-	10:48	14:16
大分医療センターバス停	10:02	-	-	-
中央通り④	10:42	-	11:26	14:54
大分駅前	10:43	-	11:27	14:55

路線バス（大志生木⇒佐賀関）				
大志生木バス停	9:29	-	11:22	-
佐賀関バス停	9:38	-	11:31	-

【帰り】

路線バス（大分駅⇒大志生木）				
大分駅前 6	11:13	-	-	14:33
中央通り⑥	11:15	-	-	14:35
大分医療センターバス停	11:53	-	-	-
浜入口バス停	11:59	-	-	15:13
大志生木バス停	12:31	-	-	15:45

路線バス（佐賀関⇒大志生木）				
佐賀関バス停	12:23	-	13:40	15:56
大志生木バス停	12:30	-	13:47	16:03

ふれあい交通				
便名	①	②	③	④
大志生木バス停	12:40	12:50	14:00	16:13
樅木会館前	12:41	12:51	14:01	16:14
江ノ脇橋	12:42	12:52	14:02	16:15
水源地前	12:43	12:53	14:03	16:16
やまさき前	12:44	12:54	14:04	16:17
葛根迫	12:46	12:56	14:06	16:19
尾乃鼻橋	12:48	12:58	14:08	16:21
菅迫住宅	12:50	13:00	14:10	16:23
消防庫前	12:51	13:01	14:11	16:24
鍵山	12:52	13:02	14:12	16:25
原住宅	12:53	13:03	14:13	16:26
地藏堂	12:54	13:04	14:14	16:27
大谷	12:56	13:06	14:16	16:29
十谷	12:59	13:09	14:19	16:32
元宮	13:00	13:10	14:20	16:33

路線バス（大志生木⇒大分駅）				
大志生木バス停	9:26	-	10:17	13:47
浜入口バス停	9:56	-	10:48	14:16
大分医療センターバス停	10:02	-	-	-
中央通り④	10:42	-	11:26	14:54
大分駅前	10:43	-	11:27	14:55

路線バス（大志生木⇒佐賀関）				
大志生木バス停	9:29	-	11:22	-
佐賀関バス停	9:38	-	11:31	-

「ふれあい交通」運行時刻表

令和7年4月から

大黒ルート

【行き】

火曜日・金曜日運行便

※赤字は令和6年度からの変更箇所

【帰り】

ふれあい交通

便名	①	②
大黒	8:51	9:42
小黒地区クラブ前	8:54	9:45
幸の浦公民館	9:01	9:52
田中運動公園前	9:04	9:55
田中公民館	9:05	9:56
木本歯科前	9:06	9:57
セキストア上浦店	9:08	9:59
佐賀関バス停	9:09	10:00

路線バス

佐賀関バス停	9:19	10:10
大分医療センターバス停	10:02	-
中央通り④	10:42	11:26
大分駅前	10:43	11:27

路線バス

大分駅前 6	-	10:36	11:13	14:13	14:33
中央通り⑥	-	10:38	11:15	14:15	14:35
大分医療センターバス停	-	-	11:53	-	-
佐賀関バス停	-	11:56	12:40	15:34	15:55

ふれあい交通

便名	①	②	③	④	⑤
佐賀関バス停	10:56	12:06	12:49	15:44	16:05
セキストア上浦店	10:57	12:07	12:50	15:45	16:06
木本歯科前	10:59	12:09	12:52	15:47	16:08
田中公民館	11:00	12:10	12:53	15:48	16:09
田中運動公園前	11:01	12:11	12:54	15:49	16:10
幸の浦公民館	11:04	12:14	12:57	15:52	16:13
小黒地区クラブ前	11:11	12:21	13:04	15:59	16:20
大黒	11:14	12:24	13:07	16:02	16:23

「ふれあい交通」運行時刻表

令和7年4月から

福水ルート

※赤字は令和6年度からの変更箇所

月曜日・木曜日運行便

【行き】

【帰り】

ふれあい交通		
便名	①	②
福水集会所	8:50	9:42
大畑	8:51	9:43
福水入口	8:52	9:44
早吸日女神社入口	9:00	9:52
セキストア上浦店	9:02	9:54
佐賀関バス停	9:03	9:55

路線バス			
大分駅前 6	10:03	10:36	14:13
中央通り⑥	10:05	10:38	14:15
大分医療センターバス停	10:43	-	-
浜入口バス停	10:49	11:15	14:53
佐賀関バス停	11:31	11:56	15:34

路線バス		
佐賀関バス停	9:19	10:10
浜入口バス停	9:56	10:48
大分医療センターバス停	10:02	-
中央通り④	10:42	11:26
大分駅前	10:43	11:27

ふれあい交通			
便名	①	②	③
佐賀関バス停	11:41	12:06	15:44
セキストア上浦店	11:42	12:07	15:45
早吸日女神社入口	11:44	12:09	15:47
福水入口	11:52	12:17	15:55
大畑	11:53	12:18	15:56
福水集会所	11:54	12:19	15:57